

GEODEZYJNA INWENTARYZACJA POWYKONAWCZA

Skala 1:1000


woj.świętokrzyskie
pow. pińczowski
gm. 260802_2 Kije
obr.: 0004 Gołuchów
działki: 578, 547, 514/19, 433, 434, 188
Układ wysokościowy - Kronsztadt 86
Układ współrzędnych - układ 2000
Kielce. 05.08.2015r

Arkusz 29
GN.VIII.6642.1.16.2014

SZKIC LOKALIZACJI



UKŁAD ARKUSZY

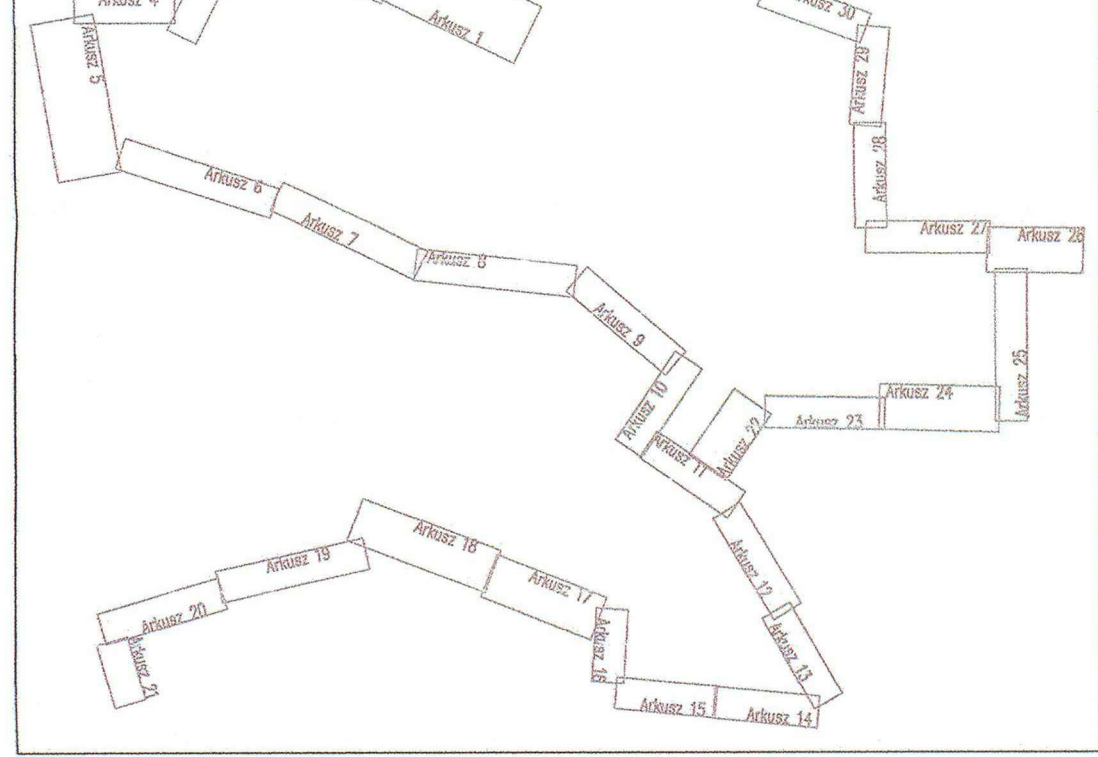

UWAGI:
- Granice działek przyjęto z ewidencji gruntów i budynków
- Wykonano zgodnie z projektem uzgodnionym na Naradzie Koordynacyjnej Nr. GN. VIII. 6630.1.165.2014 z dn. 2014.11.12. oraz GN. VIII. 6630.1.20.2015 z dn. 2015.05.29.
- Nie wyklucza się istnienia w terenie innych nie wykazanych na niniejszej mapie urządzeń podziemnych, które nie były zgłoszone do inwentaryzacji lub o których brak jest informacji w instytucjach branżowych.
- Mapę z inwentaryzacji powykonawczej w skali 1:1000 wykreślono na podstawie rastra mapy zasadniczej ark.153.242.182, 153.242.134, 153.242.132, danych z operatów pomiarowych otrzymanych z PODGIK oraz pomiaru uzupełniającego.
k.001/0

Sekcje: układ 2000
7.137.17.04.3; rastry: A-6.7
7.137.17.04.1; rastry: A-7.8; B-7; C-6.7; D-6.7; E-6.7
7.138.17.24.3; rastry: A-5.6; B-5.6.7.8; C-7.8; D-7.8; E-7.8


PRACOWNIA PROJEKTOWO-GEODEZYJNA
„INTERGEO”
25-366 Kielce, ul. Śniadeckich 31
tel. (41) 343 01 58

mgr inż. Jarosław Pawlik
tel. 601 952 704 nr upr. 79898



Z up. STAROSTY
GEODETA POWIATOWY

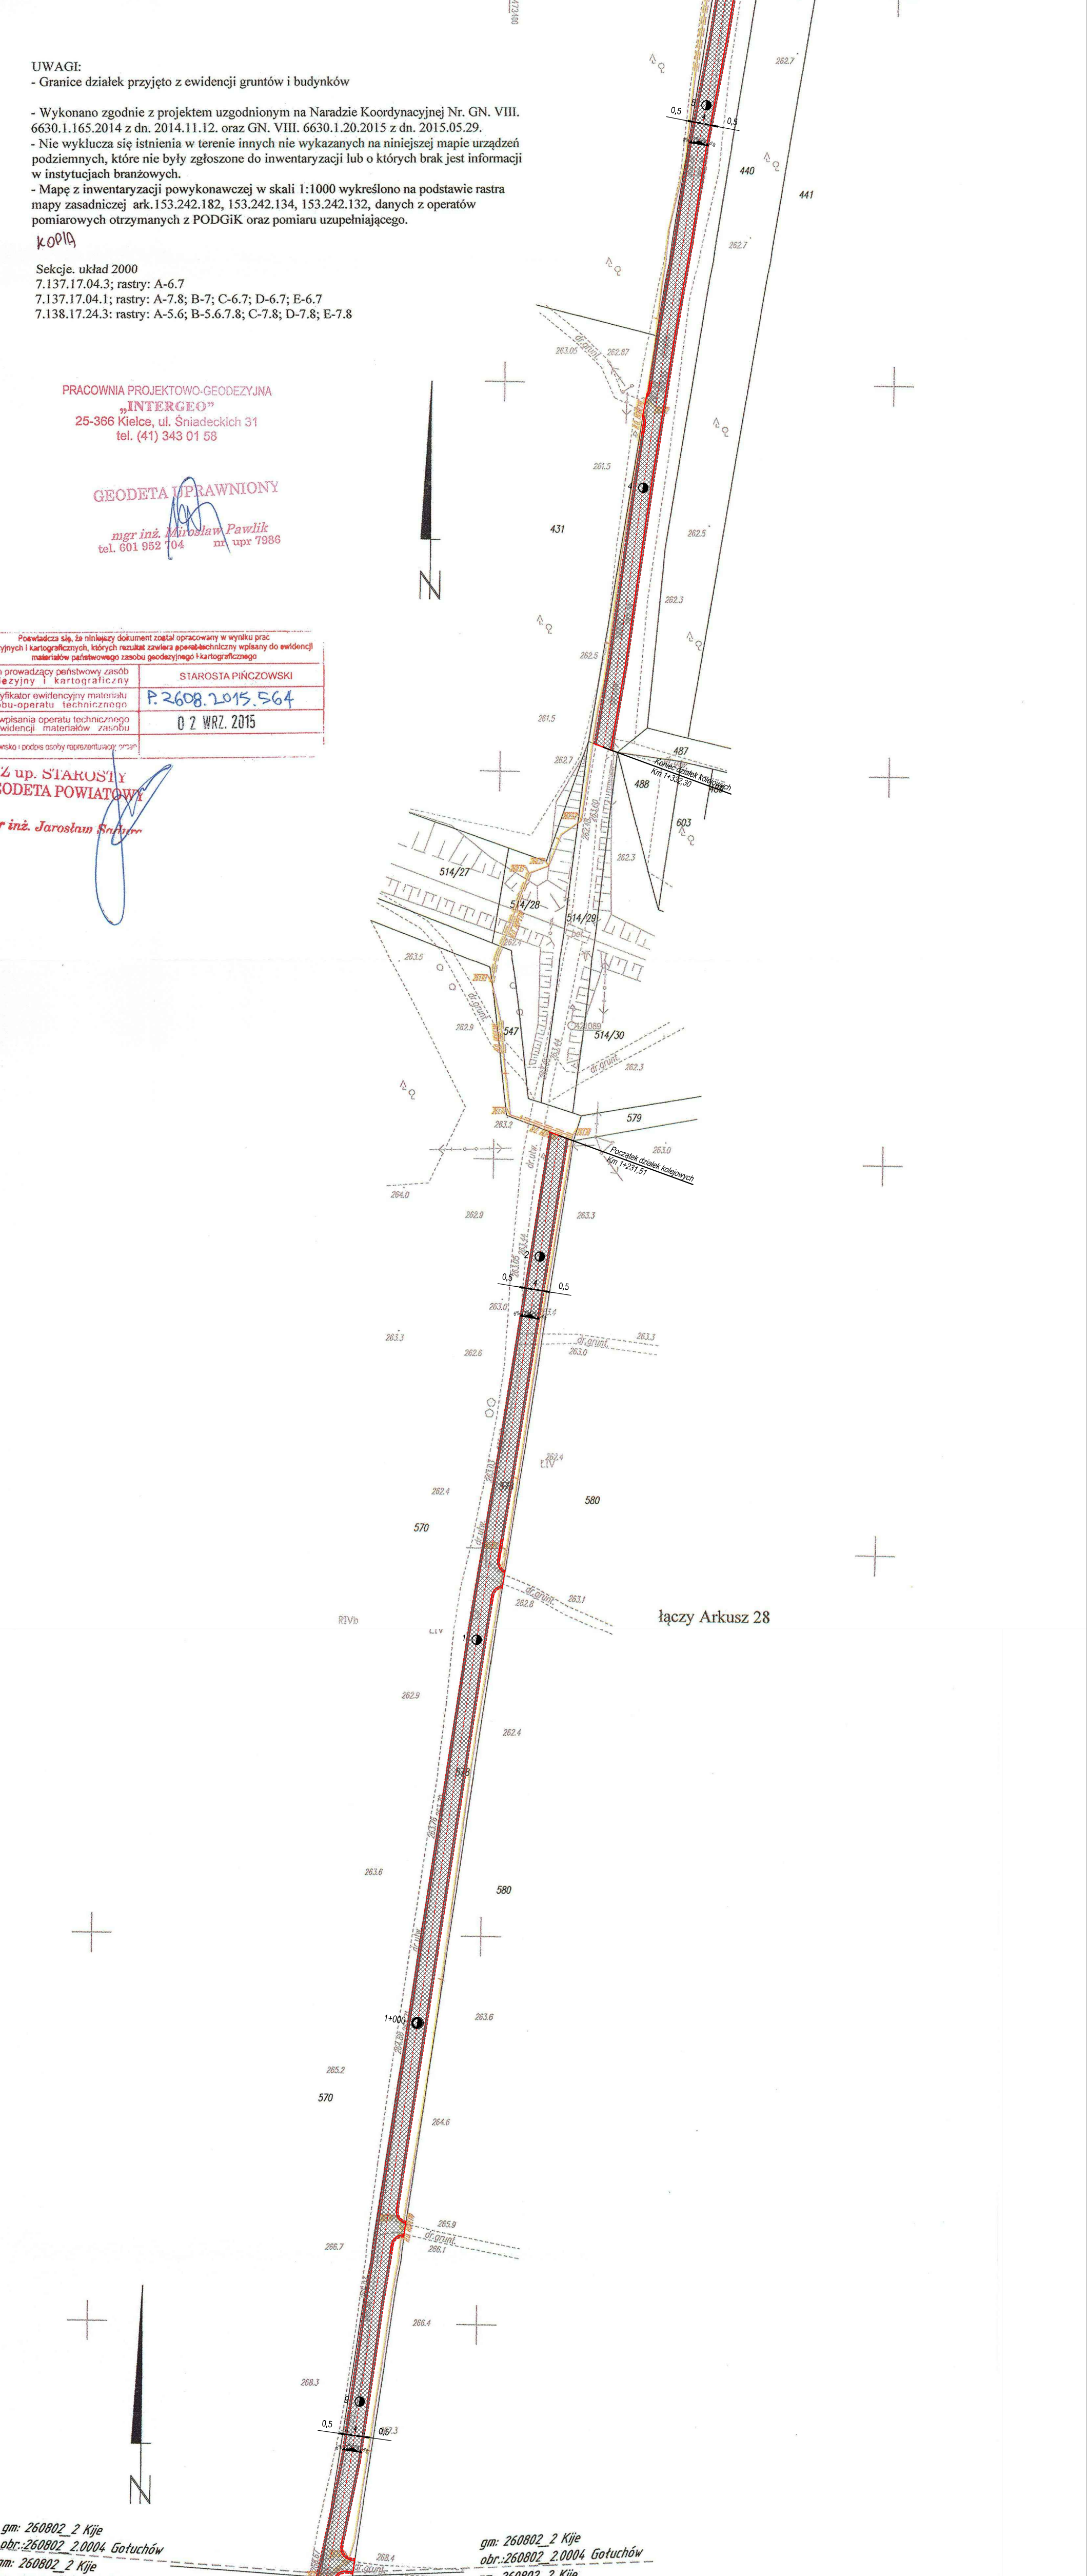

łączy Arkusz 28

gm. 260802_2 Kije
obr.: 260802_2.0004 Gołuchów
gm. 260802_2 Kije
obr.: 260802_2.0020 Żydówek

gm. 260802_2 Kije
obr.: 260802_2.0004 Gołuchów
gm. 260802_2 Kije
obr.: 260802_2.0020 Żydówek

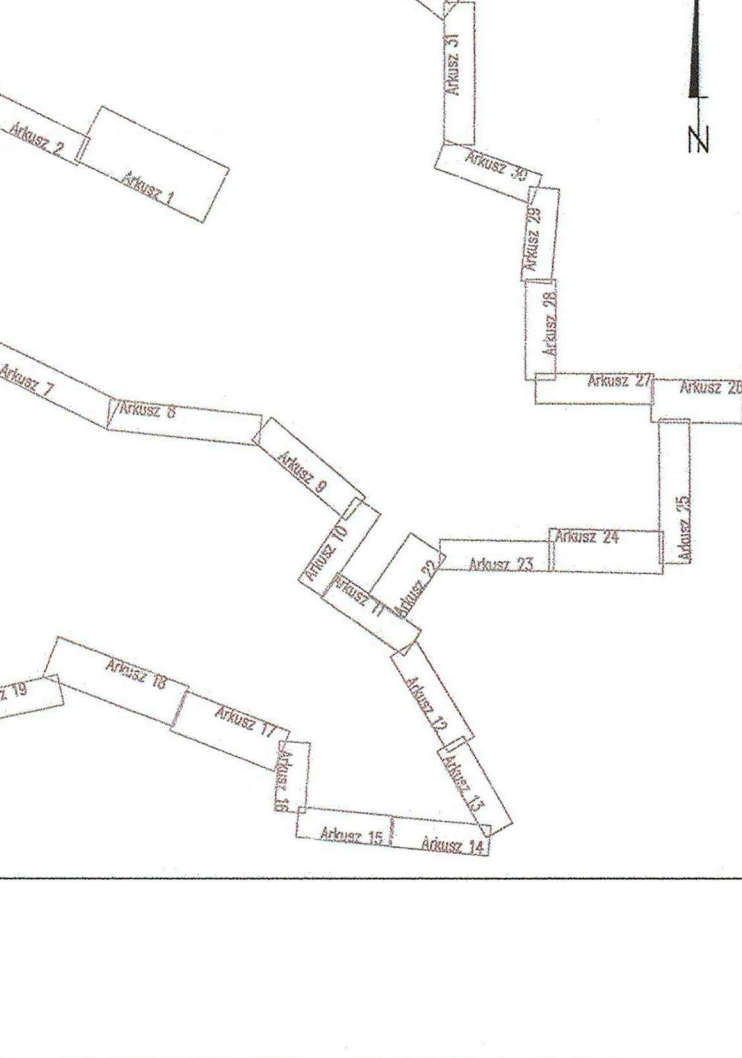

GEODEZYJNA INWENTARYZACJA POWYKONAWCZA

Skala 1:1000

woj.świętokrzyskie
pow. pińczowski
gm. 260802_2 Kije
obr.: 0020 Żydówek
działki: 173/2
obr.: 0004 Gołuchów
działka: 578
Układ wysokościowy - Kronsztadt 86
Układ współrzędnych - układ 2000
Kielce. 05.08.2015r

Arkusz 28
GN.VIII.6642.1.16.2014


UWAGI:
- Granice działek przyjęto z ewidencji gruntów i budynków
- Wykonano zgodnie z projektem uzgodnionym na Naradzie Koordynacyjnej Nr. GN. VIII. 6630.1.165.2014 z dn. 2014.11.12. oraz GN. VIII. 6630.1.20.2015 z dn. 2015.05.29.
- Nie wyklucza się istnienia w terenie innych nie wykazanych na niniejszej mapie urządzeń podziemnych, które nie były zgłoszone do inwentaryzacji lub o których brak jest informacji w instytucjach branżowych.
- Mapę z inwentaryzacji powykonawczej w skali 1:1000 wykreślono na podstawie rastra mapy zasadniczej ark.153.242.232, 153.242.184, 153.242.182, danych z operatów pomiarowych otrzymanych z PODGIK oraz pomiaru uzupełniającego.
k.001/0

Sekcje: układ 2000
7.137.17.09.1; rastry: A-6; B-6.7; C-6.7; D-6.7; E-6.7
7.137.17.04.3; rastry: A-6.7; B-6.7; C-6.7; D-6; E-6


PRACOWNIA PROJEKTOWO-GEODEZYJNA
„INTERGEO”
25-366 Kielce, ul. Śniadeckich 31
tel. (41) 343 01 58



SZKIC LOKALIZACJI

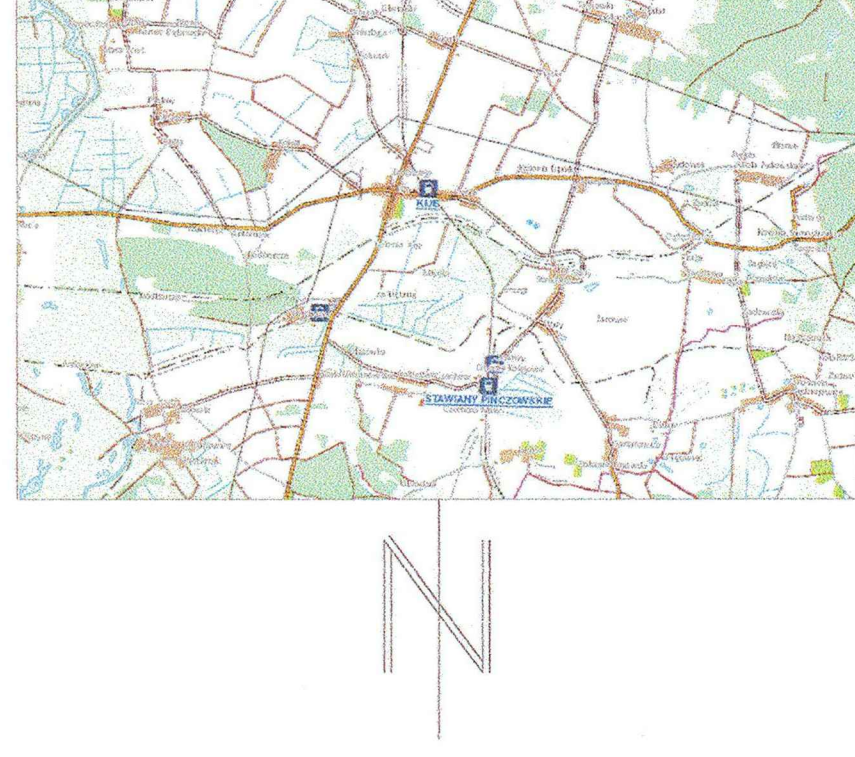

UKŁAD ARKUSZY

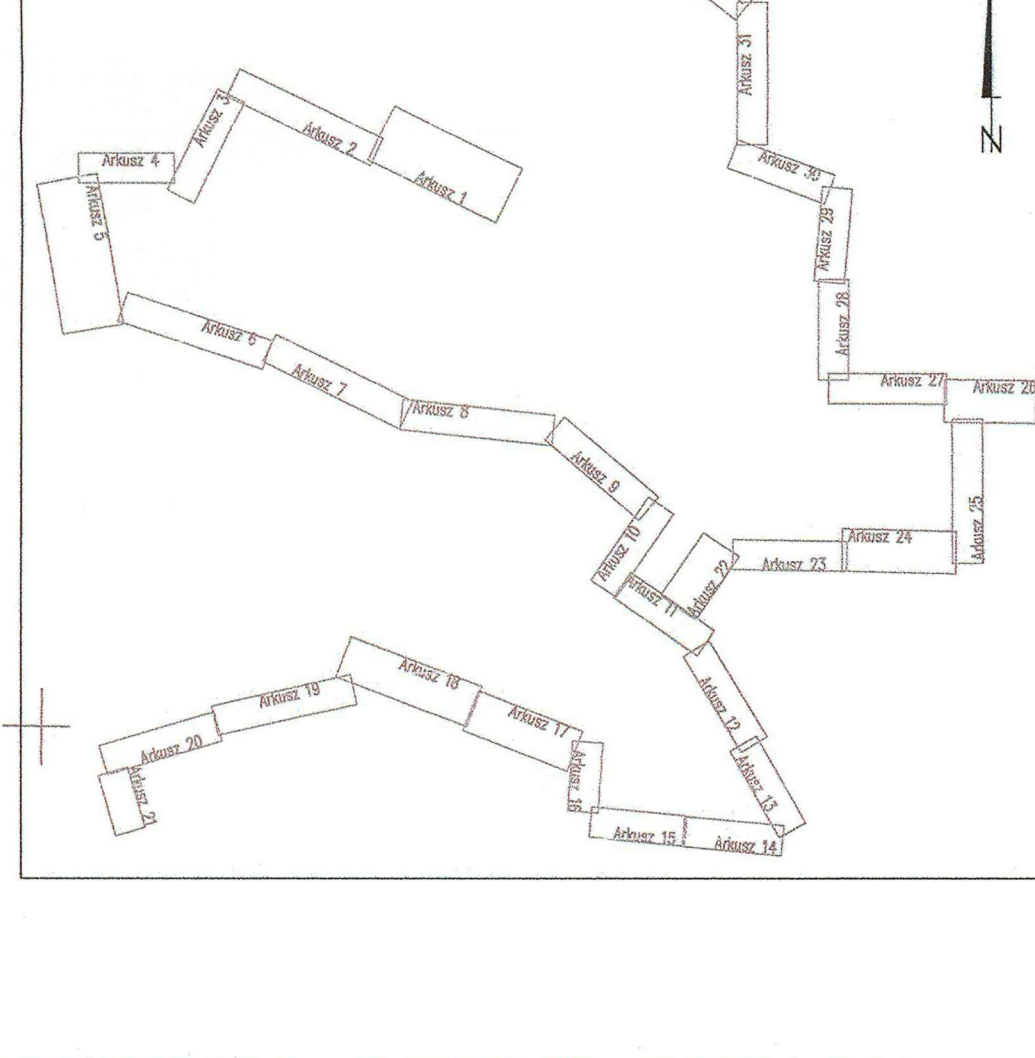


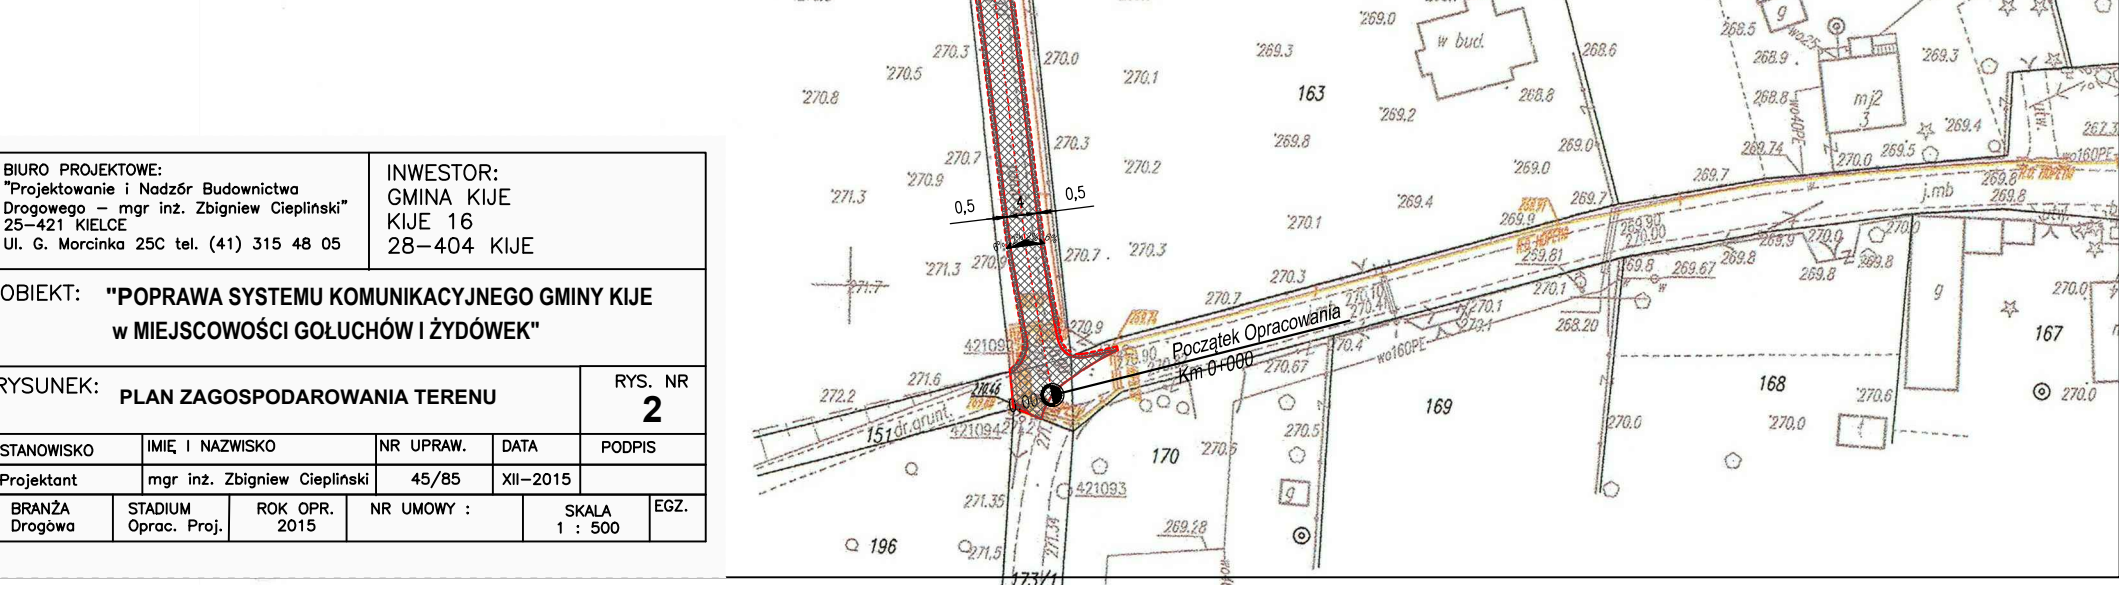

łączy Arkusz 27