

**UCHWAŁA Nr 98/VII/2015**  
**RADY GMINY ZAGNAŃSK**  
**z dnia 26 sierpnia 2015 r.**


w sprawie nieodpłatnego przejęcia odcinka wodociągu podwieszonoego na moście na rzece Bobrzaneczka w miejscowości Kaniów, gm. Zagnańsk.


Na podstawie art. 7 ust. 1 pkt. 3 oraz art. 18 ust. 1 i ust. 2 pkt 12 ustawy z dnia 8 marca 1990 r. o samorządzie gminnym (tj. Dz. U. z 2013 r. poz. 594 z późn. zm.) uchwała, co następuje:

§ 1. Postanawia się przejąć nieodpłatnie, na wniosek Powiatowego Zarządu Dróg w Kielcach, ul. Wrzosowa 44 odcinek wodociągu podwieszonoego na moście zlokalizowanym na drodze powiatowej nr 0303T w miejscowości Kaniów na rzece Bobrzaneczka o średnicy  $d=150$  mm w zakresie określonym w załączniku graficznym.

§ 2. Wykonanie uchwały powierza się Wójtowi Gminy.

§ 3. Uchwała wchodzi w życie z dniem podjęcia.

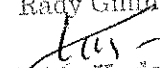PRZEWODNICZĄCY  
Rady Gminy  
  
Artur Kudzia

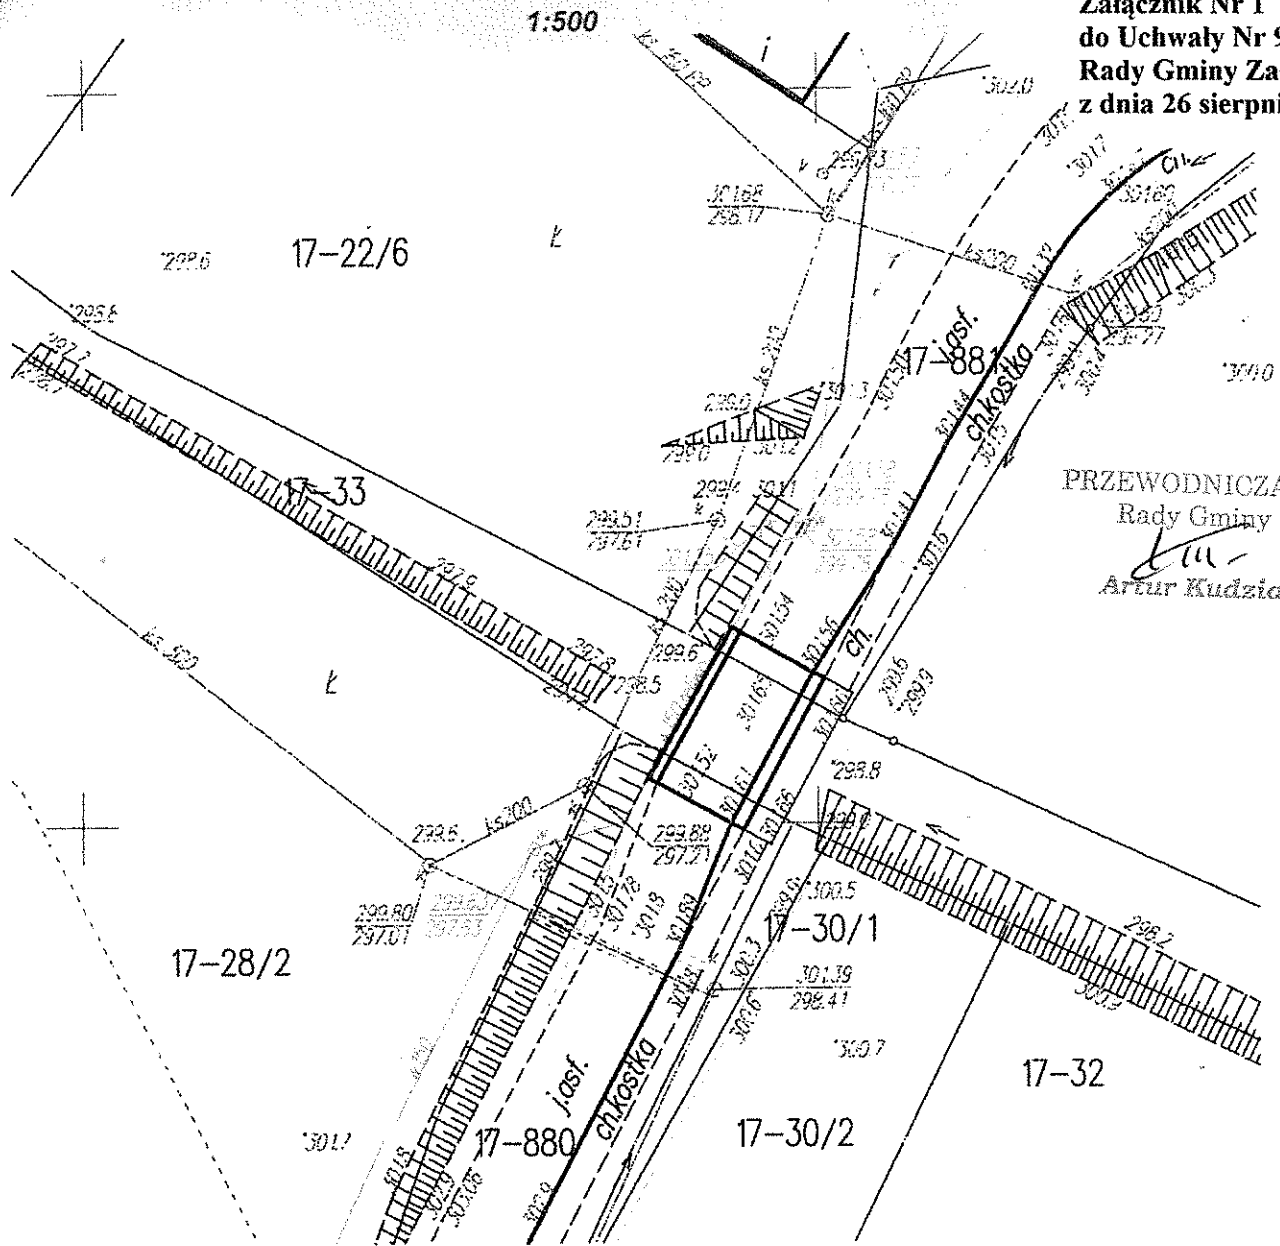

PRZEWODNICZĄCY  
Rady Gminy  
*Artur Kudzia*  
Artur Kudzia

ZA ZGODNOŚĆ Z ORYGINAŁEM

DYREKTOR  
Powiatowego Zarządu Dróg  
w Kielcach

Zbigniew Wróbel

**GEODEZYJNA  
INWENTARYZACJA POWYKONAWCZA  
przebudowanego odcinka wodociągu**

Województwo: świętokrzyskie  
Powiat: kielecki  
Jedn. ewid.: 260419\_2 Zagnańsk  
Obręb: 0017 ZAGNAŃSK  
Działka nr 880, 881  
Sekoja nr 7.145.18.01.1 A-2

Długość przebudowanego wodociągu 30,60 m

POWIATOWY ZARZĄD DRÓG  
w Kielcach

25-011 Kielce, ul. Wrzeszowa 44  
tel. 41-200-17-48, fax 41-344-51-48

Powiatowy Zarząd Dróg  
w Kielcach

Jurajeta Górecka  
ul. Włocławska 12/13  
41-200-17-48

Kielce, dn. 01.07.2014r.

Wykonał:

01.07.2014.6330

14 STY 2015

*Artur Kudzia*