

UCHWAŁA Nr 99/VII/2015
RADY GMINY ZAGNAŃSK
z dnia 26 sierpnia 2015 r.

w sprawie przekazania do użytkowania i eksploatacji przez Międzygminny Związek Wodociągów i Kanalizacji w Kielcach odcinka wodociągu podwieszonoego na moście na rzece Bobrzaneczka w miejscowości Kaniów, gm. Zagnańsk.

Na podstawie art. 18 ust. 1 oraz ust. 2 pkt 12 ustawy z dnia 8 marca 1990 r. o samorządzie gminnym (tj. Dz. U. z 2013 r. poz. 594 z późn. zm.), w związku z § 1 uchwały Nr 3/99 z dnia 23 lutego 1999 r. Zgromadzenia Związku Komunalnego Wodociągów i Kanalizacji w Kielcach uchwała, co następuje:

§ 1. Postanawia się przekazać odcinek wodociągu podwieszonoego na moście zlokalizowanym na drodze powiatowej nr 0303T w miejscowości Kaniów na rzece Bobrzaneczka o średnicy $d=150$ mm w zakresie określonym w załączniku graficznym.


§ 2. Mienie, o którym mowa w § 1 pozostaje mieniem Gminy Zagnańsk i jest nieodpłatnie używane przez Międzygminny Związek Wodociągów i Kanalizacji w Kielcach.


§ 3. Wykonanie uchwały powierza się Wójtowi Gminy.

§ 4. Uchwała wchodzi w życie z dniem podjęcia.

PRZEWODNICZĄCY

Rady Gminy

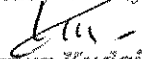
Artur Kudzia

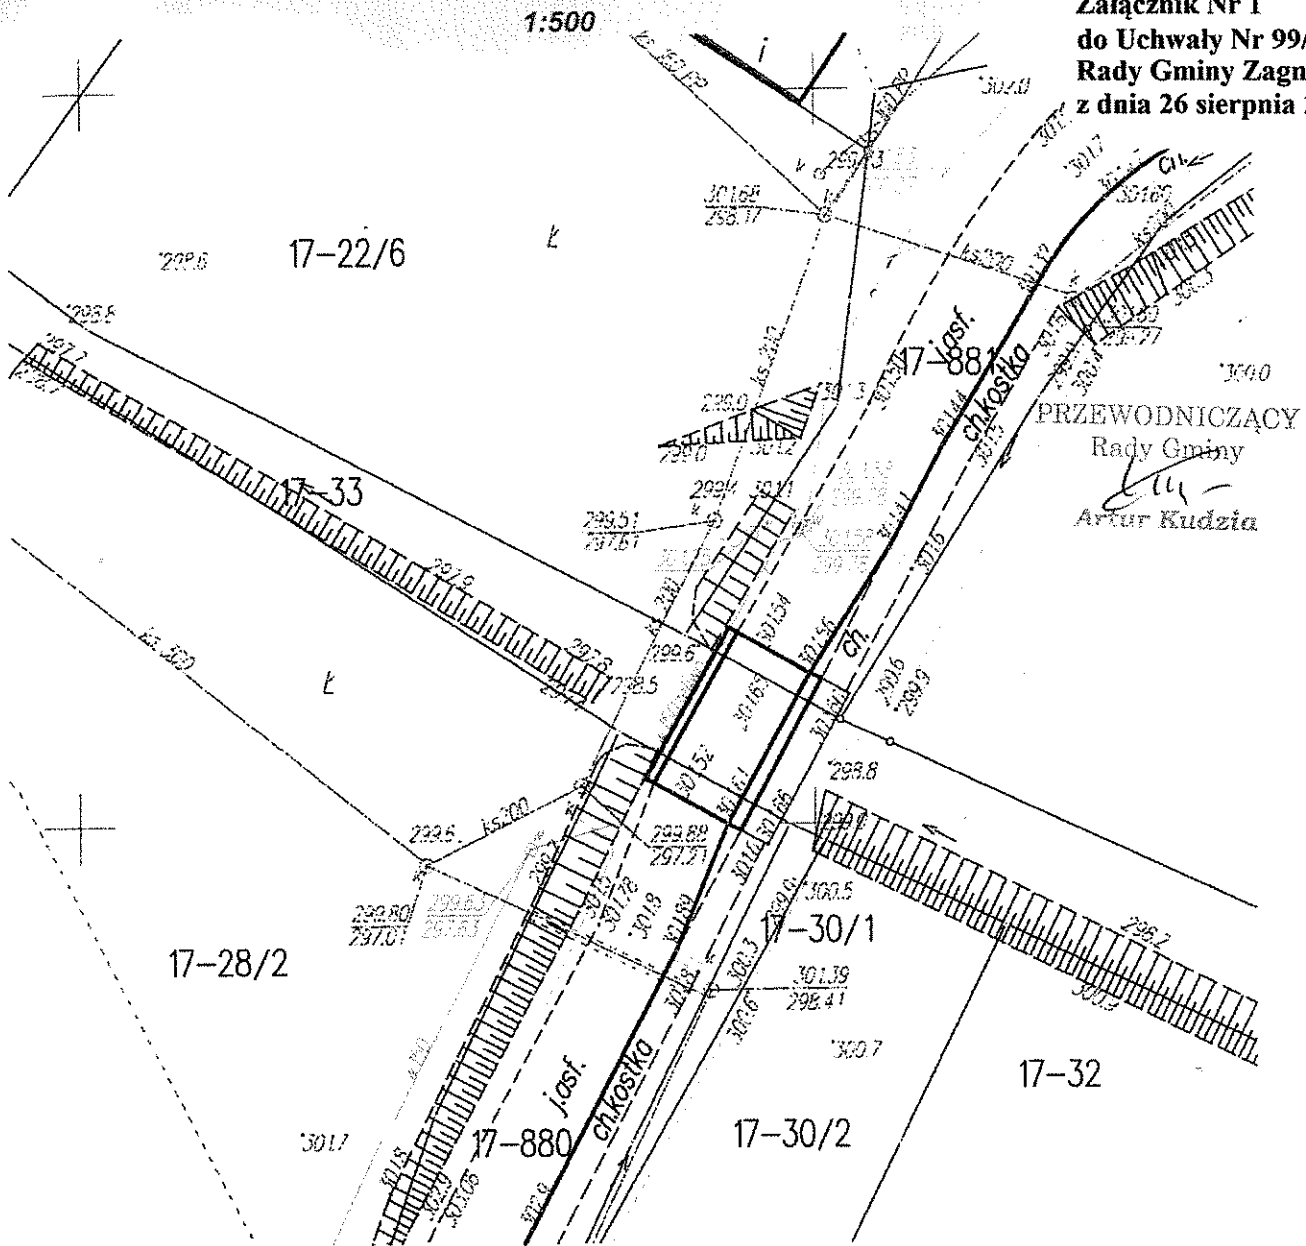

PRZEWODNICZĄCY
Rady Gminy
[Signature]
Artur Kudzia

ZA ZGODNOŚĆ Z ORYGINAŁEM

DYREKTOR
Powiatowego Zarządu Dróg
w Kielcach

[Signature]
Zbigniew Wróbel

**GEODEZYJNA
INWENTARYZACJA POWYKONAWCZA
przebudowanego odcinka wodociągu**

Województwo: świętokrzyskie
Powiat: kielecki
Jedn. ewid.: 260419_2 Zagnańsk
Obręb: 0017 ZAGNAŃSK
Działka: nr 880, 881
Sekcja nr: 7.145.18.01.1 A-2

Długość przebudowanego wodociągu: 30,60 m

POWIATOWY ZARZĄD DRÓG
w Kielcach

35-211 Kielce, ul. Wrzeszowa 44
tel. 41-200-17-48, fax 41-344-59-29
Powiatowy Zarząd Dróg
w Kielcach

[Signature]
Jacek Borek
Kierownik Inwentaryzacji

Kielce, dn. 01.07.2014r.

Wykonał:

2014.6330

14 STY 2015

[Signature]