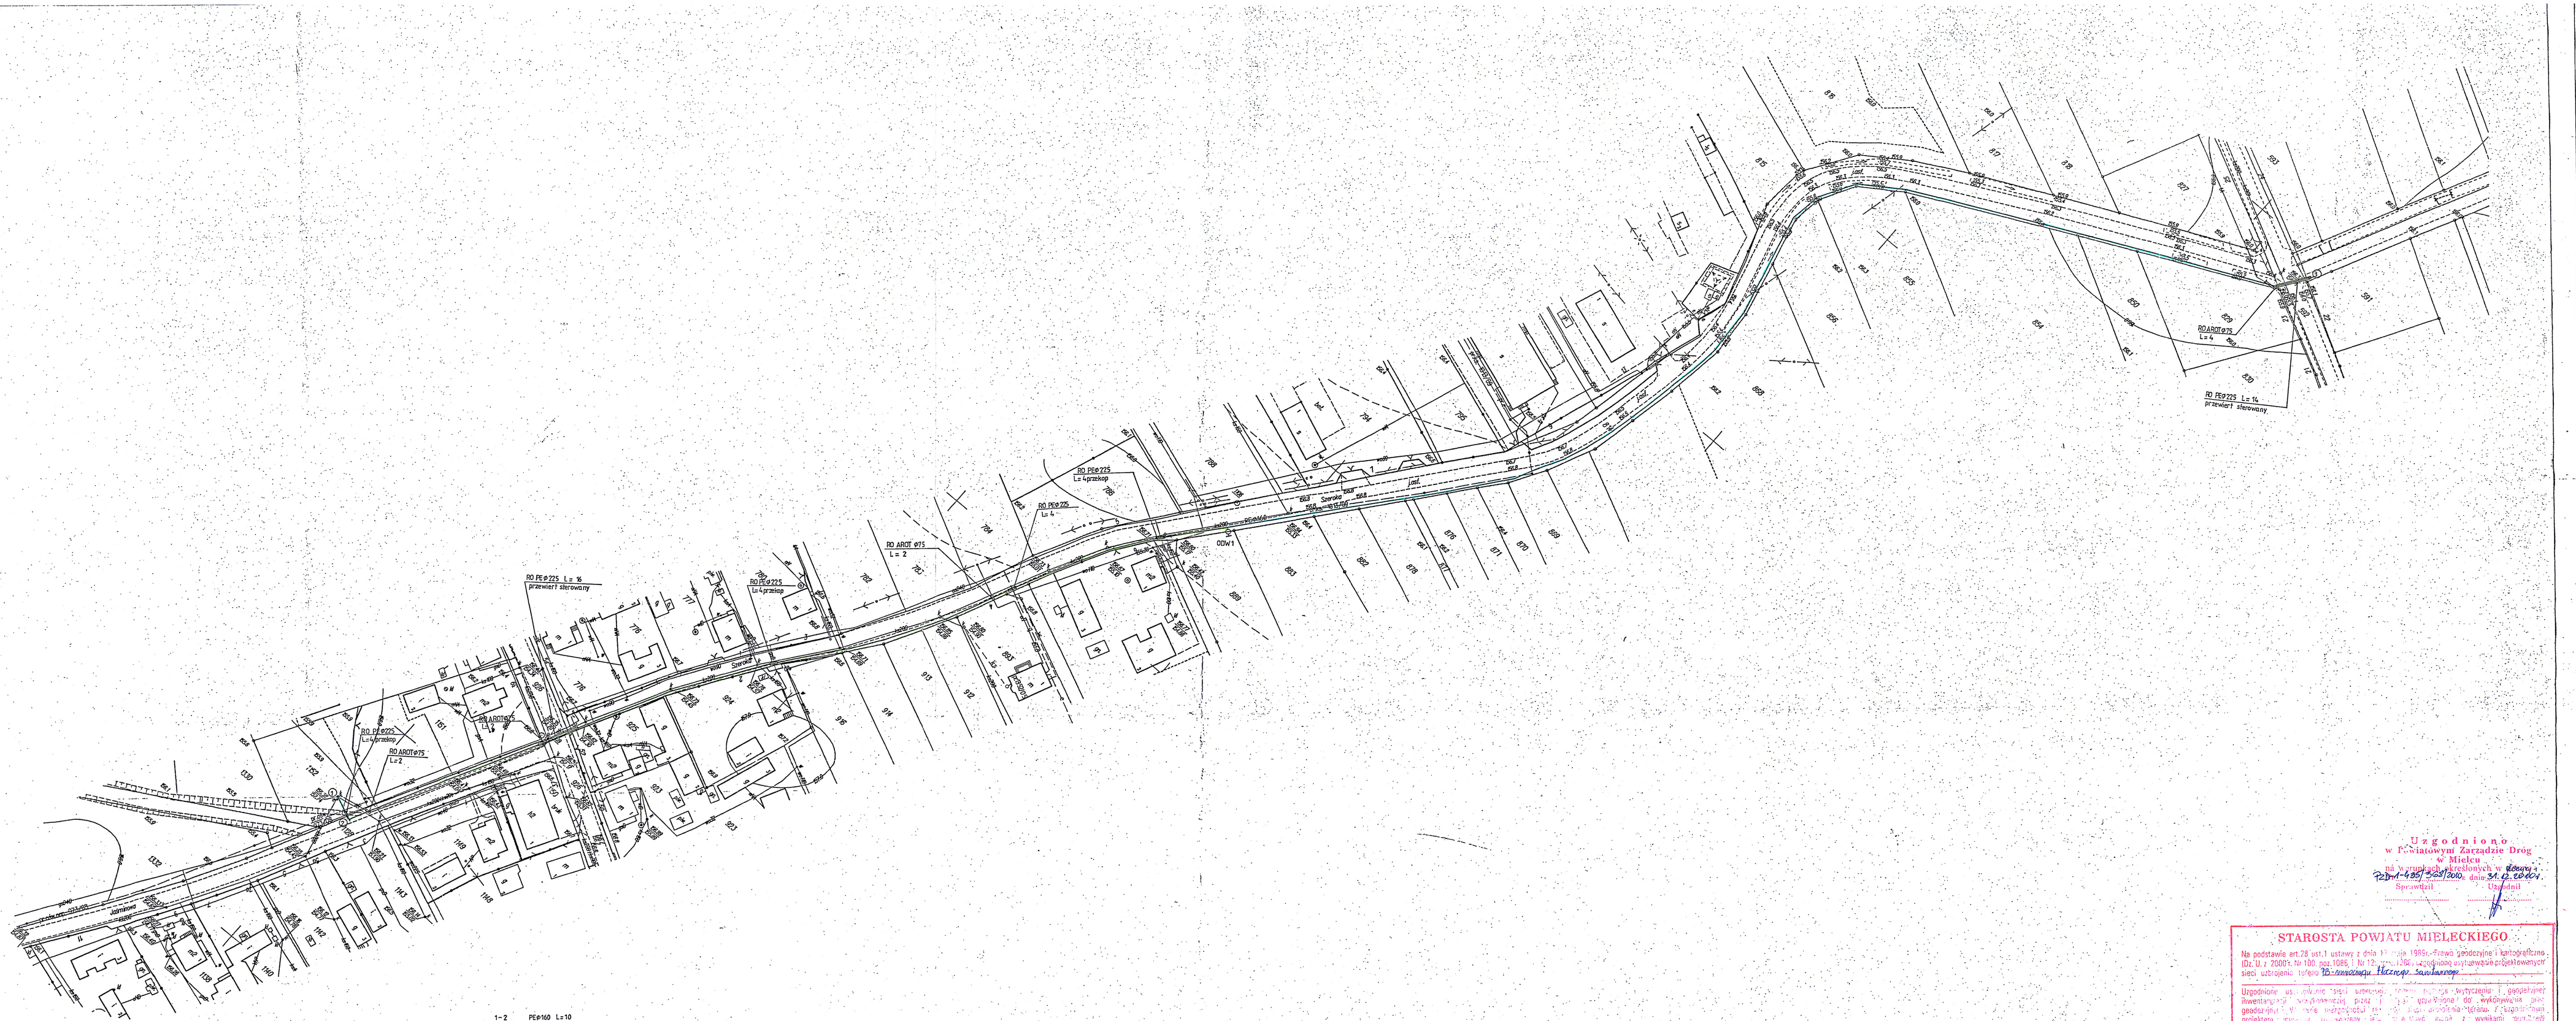

MAPA DO CELÓW PROJEKTOWYCH

powstała na bazie mapy zasadniczej

arkusz– 154.442.221

skala 1:1000

układ poziom odniesienia Kronsztadt 86

województwo: podkarpackie

powiat: Mielec

gm. PADEW NARODOWA

obiekt: PADEW NARODOWA

mapa aktualna na dzień: 2010–07–15

integralną część niniejszej mapy stanowi mapa ewidencji gruntów w skali 1:2000

wg wsrob. 30/10

USŁUGI GEODEZYJNO-KARTOGRAFICZNE
mgr inż. Aleksander Szczurowski
39-450 Tarnobrzeg 1, ul. 15
ul. Armii Krajowej 2/3
NIP 867-10[illegible]-54 REGON 690011797

STAROSTA POWIATU MIELECKIEGO
Powiatowy Ośrodek Dokumentacji Geodezyjnej
i Kartograficznej w Mielcu
W rejestrze ewidencyjnym mapa...cat.0a/...
dokonano aktualizacji treści mapy zasadniczej.
Dokumenty z pomiaru uwzględniono protokołem
zasobu powiatowego w dniu 6.08.2010
i zachowano ciągłość ewidencyjną pod nr 2924.18.2162
Niniejsza mapa może służyć do celów projektowych.
Projektowane obiekty budowlane wymagające
pozwolenia na budowę podlegają
wytyczeniu i inwentaryzacji powykonawczej przez
jednostki uprawnione do wykonywania
prac geodezyjnych.
Mielec, dnia 2010-08-09 up. STAROSTY
inż. Jan Wilk
(pieczątka, podpis)

STAROSTWO POWIATOWE
w Mielcu
39-300 MIELEC, ul. Wyspiańskiego 6

Sprawdzono z materiałami ZUDP w Mielcu
~~-na powyższy teren brak uzgodnionych projektów,~~
-wniesiono projektowane, uzgodnione lokalizacje
i trasy urządzeń podziemnych,
-(nie) występują tereny zmeliorowane,
~~-(nie) występują~~ złoża surowców mineralnych,
brak danych
Mielec, dnia 05.08.2010 Nr G. Z. 7457.111.2010

Z up. STAROSTY
mgr inż. Waldemar Maszyrek
PRZEWODNICZĄCY ZESPOŁU UZGADNIANIA DOKUMENTACJI PROJEKTOWEJ

Uzgodniono
w Powiatowym Zarządzie Dróg
w Mielcu
na warunkach określonych w uzgodnieniu
Nr ZDP-1-625/523/2010 dnia 31.12.2010
Sprawdził Uzgodnił

STAROSTA POWIATU MIELECKIEGO
Na podstawie art.28 ust.1 ustawy z dnia 17 maja 1989r. Prawo geodezyjne i kartograficzne (Dz. U. z 2000r. Nr 100, poz.1086, Nr 123, poz.1398) uzgadnia się istniejące projektowane sieci uzbrojenia terenu Przewodnicząca Zespołu Uzgadniania

Uzgodnienie nie zwalnia inwestora z wytyczenia i geodezyjnej inwentaryzacji wykonanych robót oraz wykonania geodezyjnej mapy powykonawczej. Uzgodnienie nie zwalnia z wykonania innych wymaganych prawem uzgodnień, opinii, decyzji, pozwoleń, w tym administracyjno-budowlanych. Uzgodnienie straci ważność w przypadku zmiany projektowanego zagospodarowania terenu. Uzgodnienie zachowuje ważność przez okres 3 lat od dnia wydania opinii w sprawie lokalizacji sieci uzbrojenia terenu. Uzgodnienie nie ustanawia projektowanych sieci uzbrojenia terenu. Uzgodnienie nie rodzi roszczeń w przypadku, o którym mowa w § 13 rozporządzenia Ministra Rozwoju Regionalnego i Budownictwa z dnia 2 kwietnia 2001r. w sprawie ewidencji, ewidencji sieci uzbrojenia terenu oraz zespołów uzgadniania dokumentacji projektowej (Dz. U. Nr 38, poz. 455).

Z up. STAROSTY
mgr inż. Waldemar Maszyrek
PRZEWODNICZĄCY ZESPOŁU UZGADNIANIA DOKUMENTACJI PROJEKTOWEJ
G.Z.7442-1938...../2010...
Mielec, dnia 26.11.2010.....
(pieczątka, podpis)

LEGENDA:

- PE ø 160 — PROJEKTOWANY RUROCIĄG PE160 WYKONYWANY WYKOPEM OTWARTYM
- PE ø160 — PROJEKTOWANY RUROCIĄG PE160 WYKONYWANY PRZEWIERTEM STEROWANYM
- ODW1 — PROJEKTOWANE ODWODNIENIE NA RUROCIĄGU PE160

PROJEKTOWANIE I NADZÓR W BUDOWNICTWIE - JANUSZ STASIÓW
39-450 BARANÓW SANDOMIERSKI UL. ŁANGIEWICZA 11

Obiekt:	BUDOWA RUROCIĄGU SANITARNEGO TŁOCZNEGO				
	W PADWI NARODOWEJ				
	GMINA PADEW NARODOWA				
Nazwa rys.:	PROJEKT ZAGOSPODAROWANIA				
	Imię i nazwisko	Nr.upraw.	Data	Podpis	Skala
Projektował	mgr inż.Janusz Stasiów	107/98	11.2010		1: 1000
Projektował					Nr.rys.
Sprawdził	inż.Marian Budzik	S-234/79			1