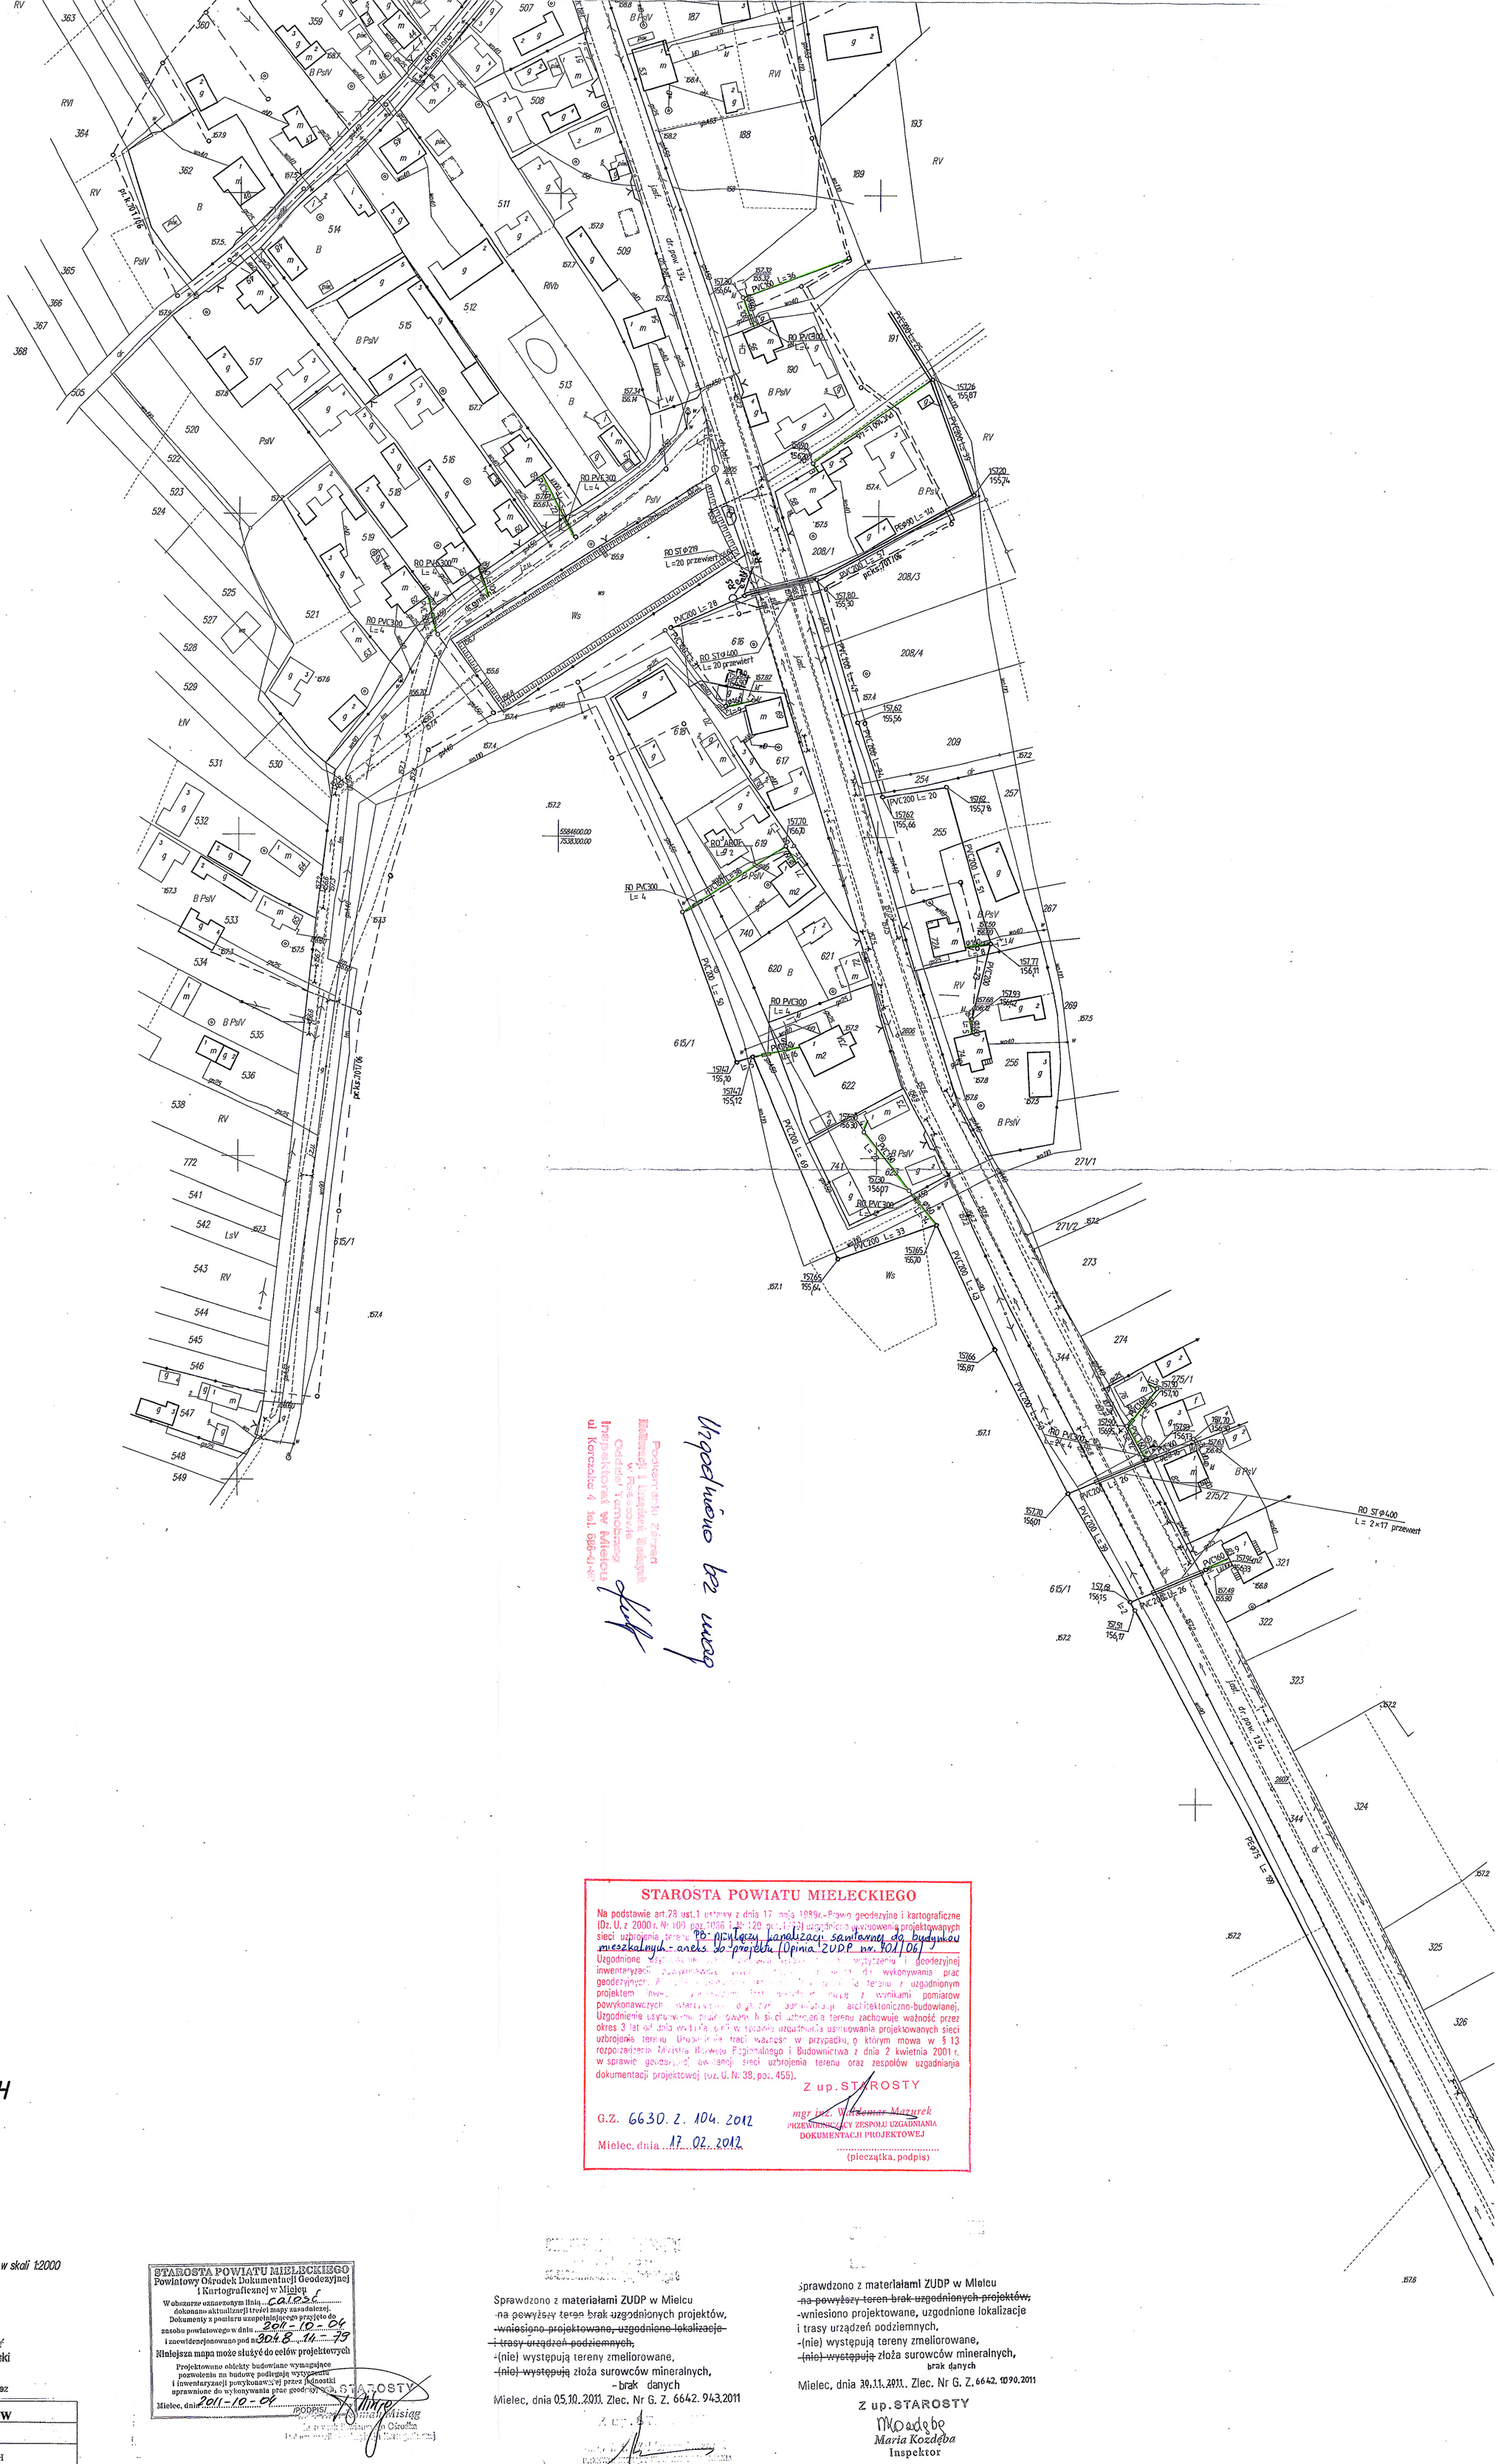

MAPA DO CELÓW PROJEKTOWYCH

powstała na bazie mapy zasadniczej
arkusz– 154.444.191
skala 1:1000
poziom odniesienia Kronsztadt 86
województwo: podkarpackie
powiat: Mielec
gm. Padew Narodowa
obiekt: Babule
Mapa aktualna na dzień: 2011–08
Integralną część niniejszej mapy stanowi mapa ewidencji gruntów w skali 1:2000
L.ks.rob. 44/11

GEODETA UPRAWNIONY
mgr inż. Aleksander Czachorowski
Pozwolenie na wykonywanie robót
Nr 3655 z dn. 21.03.86 r. wydane przez
Komisję Kwalifikacyjną GUGiK

PROJEKTOWANIE I NADZÓR W BUDOWNICTWIE - JANUSZ STASIÓW					
39-450 BARANÓW SANDOMIERSKI UL. LANGIEWICZA 11					
Obiekt:	PRZYŁĄCZA KANALIZACJI SANITARNEJ DO BUDYNKÓW MIESZKALNYCH W MIEJSCOWOŚCIACH ZARÓWNIE, ZACHWIEJÓW, PIECHOTY I BABULE GMINA PADEW NARODOWA				
Nazwa rys.:	PROJEKT ZAGOSPODAROWANIA				
	Imię i nazwisko	Nr.upraw.	Data	Podpis	Skala
Projektował	Janusz Stasiów	107/98	01.2012		1:1000
Projektował					Nr.rys.
Sprawdził					3

STAROSTA POWIATU MIELECKIEGO
Powiatowy Ośrodek Dokumentacji Geodezyjnej
i Kartograficznej w Mielcu
W obszarze oznaczonym linią ...Ca.1:2.5.c.....
dokonano aktualizacji treści mapy zasadniczej.
Dokumenty z pomiaru uzupełniającego przyjęto do
zasobu powiatowego w dniu ...2011-10-04
i zaewidencjonowano pod nr ...304.8...11-79
Niniejsza mapa może służyć do celów projektowych
Projektowane obiekty budowlane wymagające
pozwolenia na budowę podlegają wytyczeniu
i inwentaryzacji powykonawczej przez jednostki
uprawnione do wykonywania prac geodezyjnych.
Mielec, dnia 2011-10-04 /PODPIS/ STAROSTA
Kierownik Ośrodka

LEGENDA:

PROJEKTOWANE PRZYŁĄCZE KANALIZACJI SANITARNEJ

Uzgodniono bez uwag

STAROSTA POWIATU MIELECKIEGO

Na podstawie art.28 ust.1 ustawy z dnia 17 maja 1989r.-Prawo geodezyjne i kartograficzne (Dz. U. z 2000 r. Nr 100 poz.1086 i Nr 120 poz.1268) uzgodniono uwarunkowania projektowanych sieci uzbrojenia terenu PB przyłączy kanalizacji sanitarnej do budynków mieszkalnych - aneks do projektu (Opinia ZUDP nr. 701/06)
Uzgodnione ... wytyczeniu i geodezyjnej inwentaryzacji ... do wykonywania prac geodezyjnych. ... terenu z uzgodnionym projektem ... z wynikami pomiarów powykonawczych ... architektoniczno-budowlanej. Uzgodnienie ... sieci uzbrojenia terenu zachowuje ważność przez okres 3 lat od dnia ... w sprawie uzgadniania uwarunkowania projektowanych sieci uzbrojenia terenu. Uzgodnienie traci ważność w przypadku, o którym mowa w § 13 rozporządzenia Ministra Rozwoju Regionalnego i Budownictwa z dnia 2 kwietnia 2001 r. w sprawie geodezyjnej ewidencji sieci uzbrojenia terenu oraz zespołów uzgadniania dokumentacji projektowej (Dz. U. Nr 38, poz. 455).

Z up. STAROSTY
mgr inż. Waldemar Mazurek
PRZEWODNICZĄCY ZESPOŁU UZGADNIANIA DOKUMENTACJI PROJEKTOWEJ
(pieczątka, podpis)

G.Z. 6630.2.104.2012
Mielec, dnia 17.02.2012

Sprawdzono z materiałami ZUDP w Mielcu
~~-na powyższy teren brak uzgodnionych projektów,~~
~~-wniesiono projektowane, uzgodnione lokalizacje i trasy urządzeń podziemnych,~~
-(nie) występują tereny zmeliorowane,
~~-(nie) występują~~ złoża surowców mineralnych,
- brak danych
Mielec, dnia 05.10.2011. Zlec. Nr G. Z. 6642. 943.2011

Sprawdzono z materiałami ZUDP w Mielcu
~~-na powyższy teren brak uzgodnionych projektów,~~
-wniesiono projektowane, uzgodnione lokalizacje i trasy urządzeń podziemnych,
-(nie) występują tereny zmeliorowane,
~~-(nie) występują~~ złoża surowców mineralnych,
brak danych
Mielec, dnia 30.11.2011. Zlec. Nr G. Z. 6642. 1090.2011
Z up. STAROSTY
Maria Kozdęba
Inspektor