MAPA SYTUACYJNO – WYSOKOŚCIOWA Skala 1: 500

z geodezyjną inwentaryzacją urządzeń podziemnych

woj. łódzkie
pow. piotrkowski
miasto Sulejów
obręb 17
ulica Konecka 41
działka nr 93

1. Osnowa: układ państwowy „1965".
2. Układ odniesienia: „Kronsztadt".
3. Opracowano poprzez digitalizację mapy syt.-wys. 1:500 s. 133.132.071.4(41d), 133.132.073.2(50b), 1:1000 s.133.132.072(42) oraz na podstawie pomiaru uzupełniającego wykonanego w 2008 r.
4. Granice działek wkreślano zgodnie z danymi ewidencji gruntów.
5. Mapa służy do celów projektowych aktualna na dzień 20.11.2008r.
6. Urządzenia projektowane sprawdzono w ZUDP.

I

SZKIC LOKALIZACJI
Skala 1:50 000

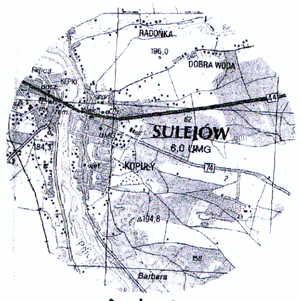

GEODETA UPRAWNIONY
Tomasz Kw

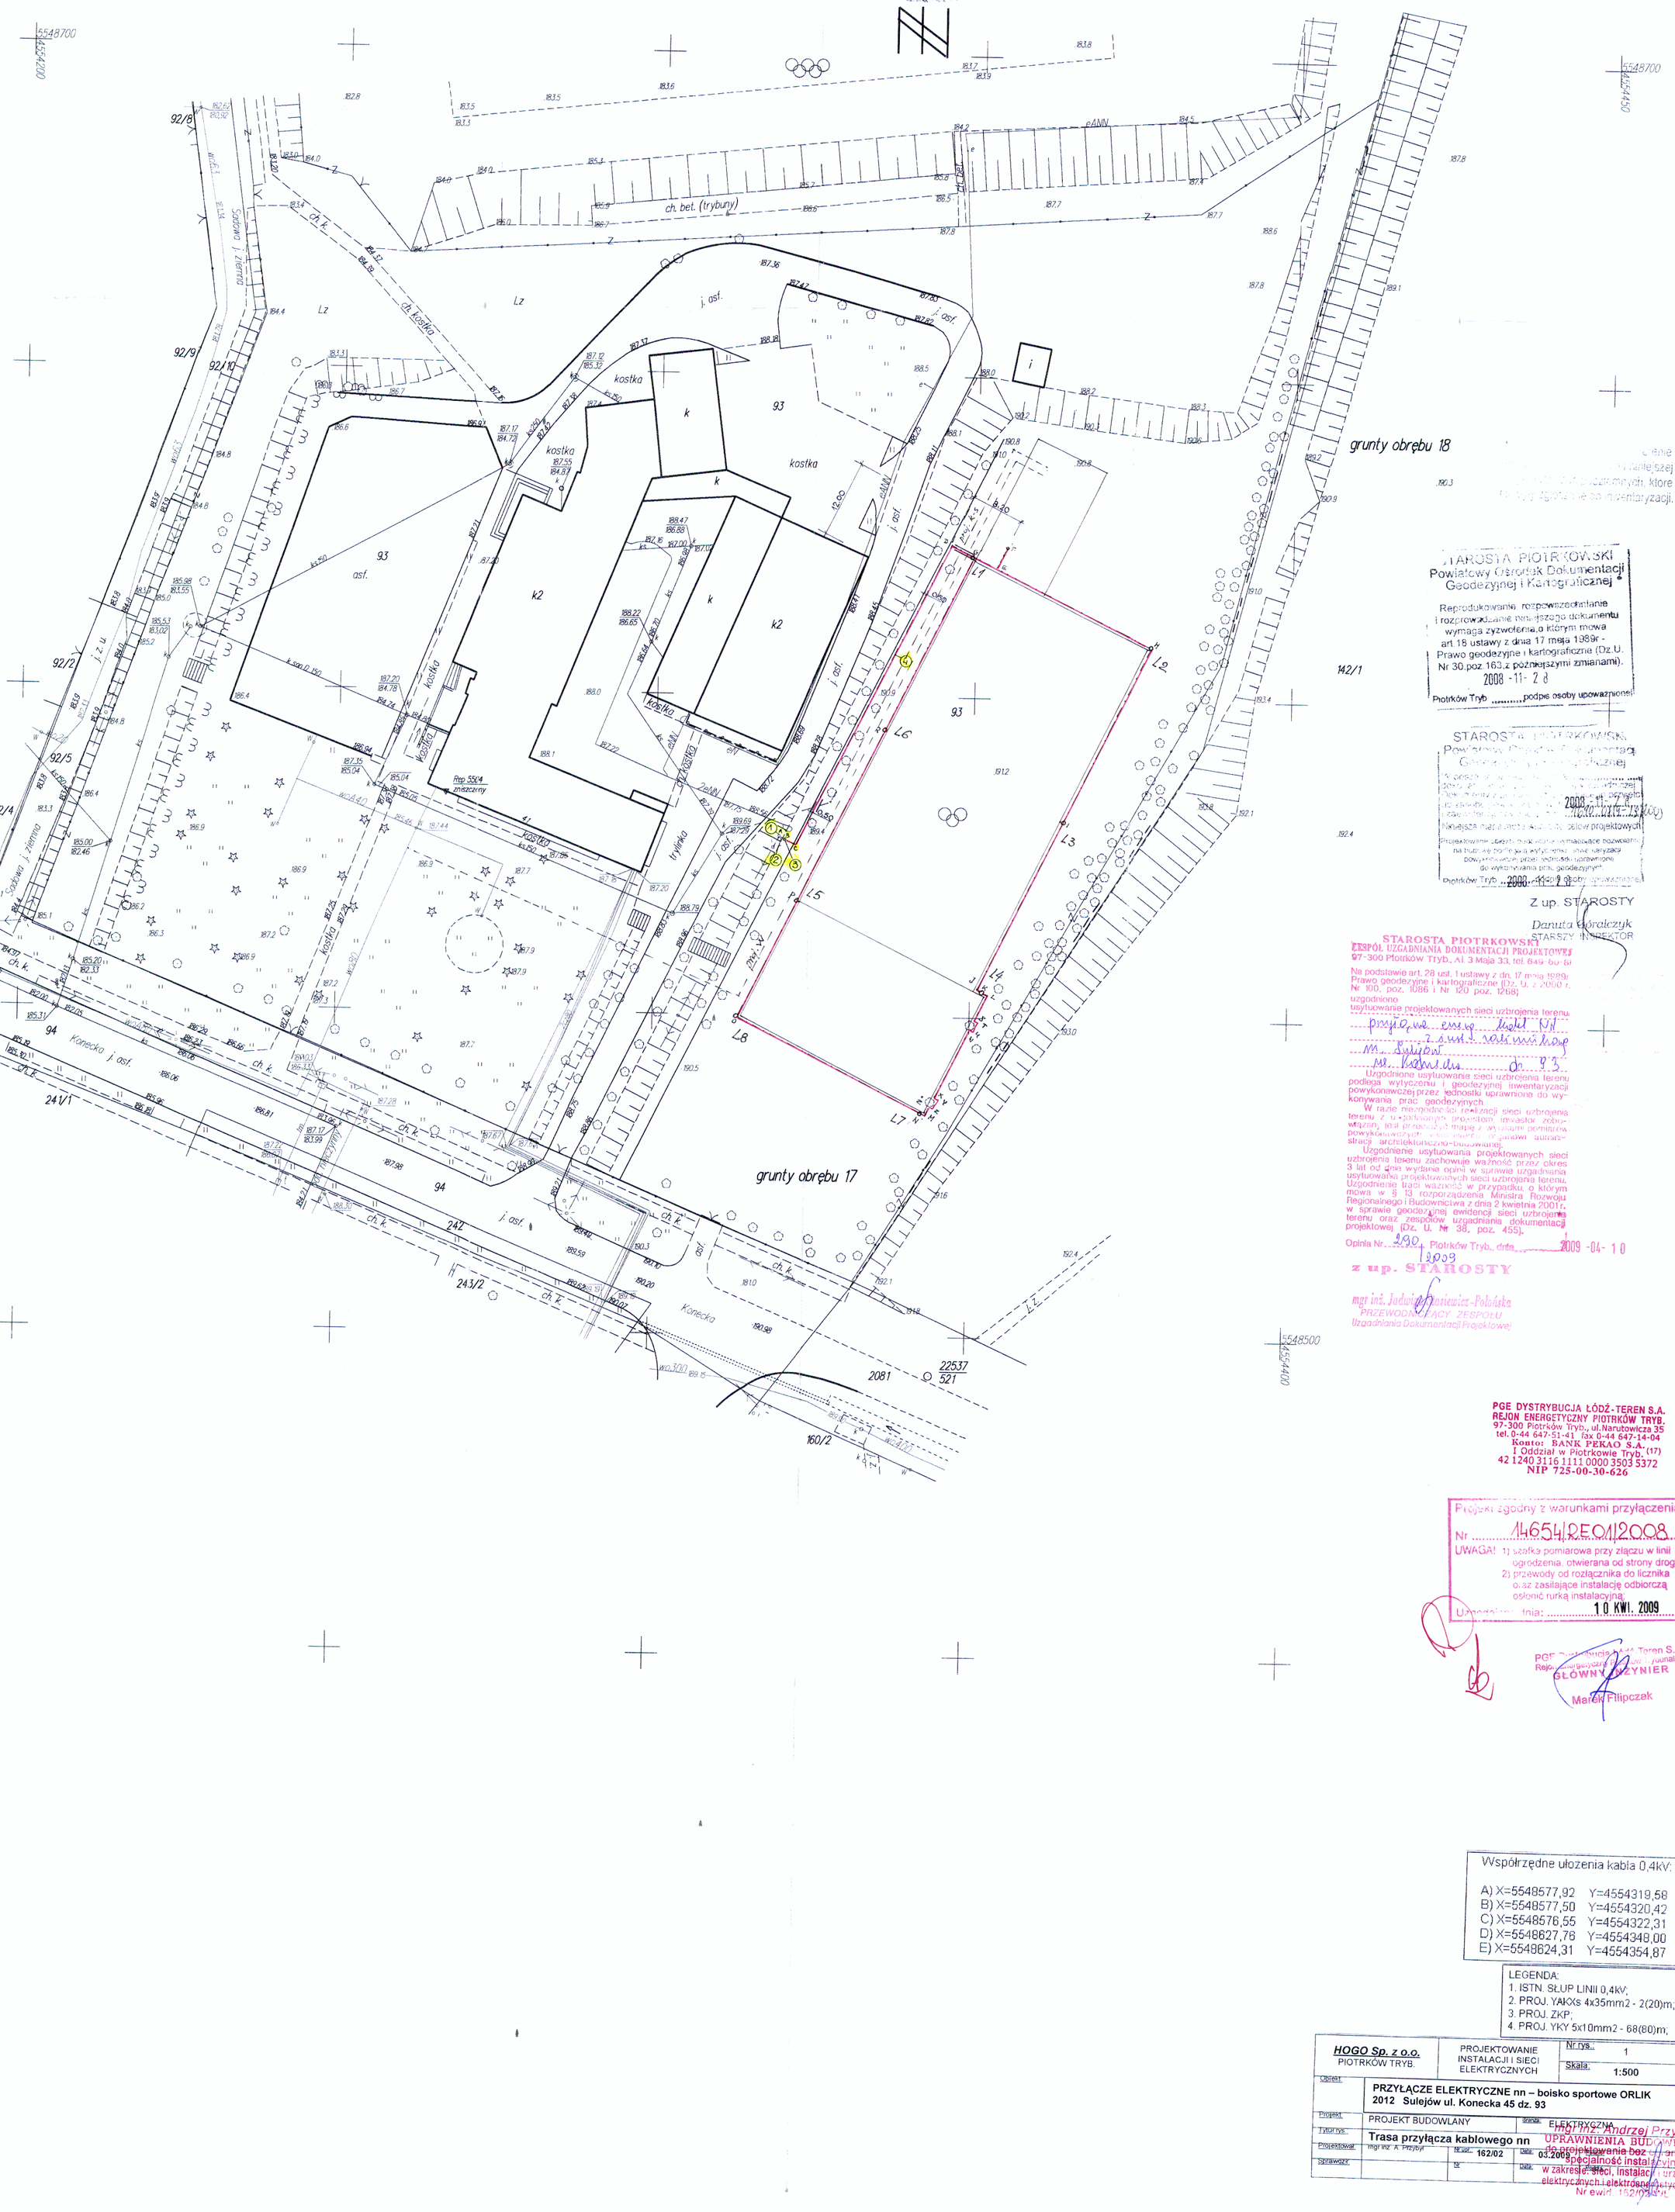

STAROSTA PIOTRKOWSKI
Powiatowy Ośrodek Dokumentacji Geodezyjnej i Kartograficznej

Reprodukowanie, rozpowszechnianie i rozprowadzanie niniejszego dokumentu wymaga zezwolenia, o którym mowa art.18 ustawy z dnia 17 maja 1989r - Prawo geodezyjne i kartograficzne (Dz.U. Nr 30, poz.163, z późniejszymi zmianami).

2008 -11- 28

Piotrków Tryb. ..... podpis osoby upoważnionej

STAROSTA PIOTRKOWSKI
Powiatowy Ośrodek Dokumentacji Geodezyjnej i Kartograficznej

Niniejsza mapa może służyć do celów projektowych.

Projektowane obiekty nie wymagające pozwolenia na budowę powinny być wytyczone naturalnie dowiązywacze przez jednostki uprawnione do wykonywania prac geodezyjnych.

2008 -11- 28

Piotrków Tryb. ..... podpis osoby upoważnionej

Z up. STAROSTY
Danuta Góralczyk
STARSZY INSPEKTOR

STAROSTA PIOTRKOWSKI
ZESPÓŁ UZGADNIANIA DOKUMENTACJI PROJEKTOWEJ
97-300 Piotrków Tryb., Al. 3 Maja 33, tel. 649-60-61

Na podstawie art. 28 ust. 1 ustawy z dn. 17 maja 1989r Prawo geodezyjne i kartograficzne (Dz. U. z 2000 r. Nr 100, poz. 1086 i Nr 120 poz. 1268)
uzgodniono
usytuowanie projektowanych sieci uzbrojenia terenu.
przyłącze energ. kabl. NN
z sub. kat. naziemna
m. Sulejów
ul. Konecka dz. 93

Uzgodnione usytuowanie sieci uzbrojenia terenu podlega wytyczeniu i geodezyjnej inwentaryzacji powykonawczej przez jednostki uprawnione do wykonywania prac geodezyjnych.

W razie niezgodności realizacji sieci uzbrojenia terenu z uzgodnionym projektem inwestor zobowiązany jest przedłożyć mapę z wynikami pomiarów powykonawczych właściwemu organowi administracji architektoniczno-budowlanej.

Uzgodnienie usytuowania projektowanych sieci uzbrojenia terenu zachowuje ważność przez okres 3 lat od dnia wydania opinii w sprawie uzgadniania usytuowania projektowanych sieci uzbrojenia terenu. Uzgodnienie traci ważność w przypadku, o którym mowa w § 13 rozporządzenia Ministra Rozwoju Regionalnego i Budownictwa z dnia 2 kwietnia 2001r. w sprawie geodezyjnej ewidencji sieci uzbrojenia terenu oraz zespołów uzgadniania dokumentacji projektowej (Dz. U. Nr 38, poz. 455).

Opinia Nr. 290/2009 Piotrków Tryb., dnia 2009 -04- 10

z up. STAROSTY
mgr inż. Jadwiga Kaniewicz-Połańska
PRZEWODNICZĄCY ZESPOŁU
Uzgadniania Dokumentacji Projektowej

PGE DYSTRYBUCJA ŁÓDŹ-TEREN S.A.
REJON ENERGETYCZNY PIOTRKÓW TRYB.
97-300 Piotrków Tryb., ul. Narutowicza 35
tel. 0-44 647-51-41 fax 0-44 647-14-04
Konto: BANK PEKAO S.A.
I Oddział w Piotrkowie Tryb. (17)
42 1240 3116 1111 0000 3503 5372
NIP 725-00-30-626

Projekt zgodny z warunkami przyłączenia
Nr 14654/RE01/2008
UWAGA! 1) szafkę pomiarową przy złączu w linii ogrodzenia, otwierana od strony drogi;
2) przewody od rozłącznika do licznika oraz zasilające instalację odbiorczą osłonić rurką instalacyjną;
Uzgodniono dnia: 10 KWI. 2009

PGE Dystrybucja Łódź-Teren S.A.
Rejon Energetyczny Piotrków Tryb.
GŁÓWNY INŻYNIER
Marek Filipczak

Współrzędne ułożenia kabla 0,4kV:

A) X=5548577,92 Y=4554319,58
B) X=5548577,50 Y=4554320,42
C) X=5548576,55 Y=4554322,31
D) X=5548627,78 Y=4554348,00
E) X=5548624,31 Y=4554354,87

LEGENDA:
1. ISTN. SŁUP LINII 0,4kV;
2. PROJ. YAKXs 4x35mm2 - 2(20)m;
3. PROJ. ZKP;
4. PROJ. YKY 5x10mm2 - 68(80)m;

HOGO Sp. z o.o. PIOTRKÓW TRYB.	PROJEKTOWANIE INSTALACJI I SIECI ELEKTRYCZNYCH	Nr rys.:	1
		Skala:	1:500
Obiekt:	PRZYŁĄCZE ELEKTRYCZNE nn – boisko sportowe ORLIK 2012 Sulejów ul. Konecka 45 dz. 93		
Projekt:	PROJEKT BUDOWLANY	Branża:	ELEKTRYCZNA
Tytuł rys.:	Trasa przyłącza kablowego nn		
Projektował:	mgr inż. A. Przybył	Nr upr.:	162/02
Sprawdził:		Nr:	
		Data:	03.2009
		Data:	

mgr inż. Andrzej Przybył
UPRAWNIENIA BUDOWLANE do projektowania bez ograniczeń
specjalność instalacyjna
w zakresie sieci, instalacji i urządzeń elektrycznych i elektroenergetycznych
Nr ewid. 162/02/*/*