obręb: Kazimierza Wielka ID obrębu 260303_40001 gmina: Kazimierza Wielka ID jedn rej. 260303_4 powiat: Kazimierski sekcje mapy: 7.130.16.23.1.2 7.130.16.23.1.4 7.130.16.23.2.1 7.130.16.23.2.3	Inwentaryzacja powykonawcza Przebudowy oczyszczalni ścieków w Kazimierzy Wielkiej Skala 1:500	Układ odniesienia: wyskokości: Kronsztadt 86 poziomy: 2000 strefa 7	Mapę wykonał: Topo-Graf mgr inż. Michał Drabik

TOPO-GRAF
Usługi geodezyjne i graficzne
mgr inż. Michał Drabik
Donosy 82, 28-500 Kazimierza Wielka
Regon 260197917 NIP 662-167-65-0
tel. 041/ 3524-415, kom. 602 660 447

GEODETA UPRAWNIONY
mgr inż. Michał Drabik
Nr uprawnień 19714

Szkic orientacyjny

Skala 1:10 000

N

20 SIE 2013
3231-73/2013

30/2009

Z up. Starosty
mgr inż. Mariusz Piotrowski
p.o. Naczelnika Wydziału Geodezji, Katastru
i Gospodarki Nieruchomościami

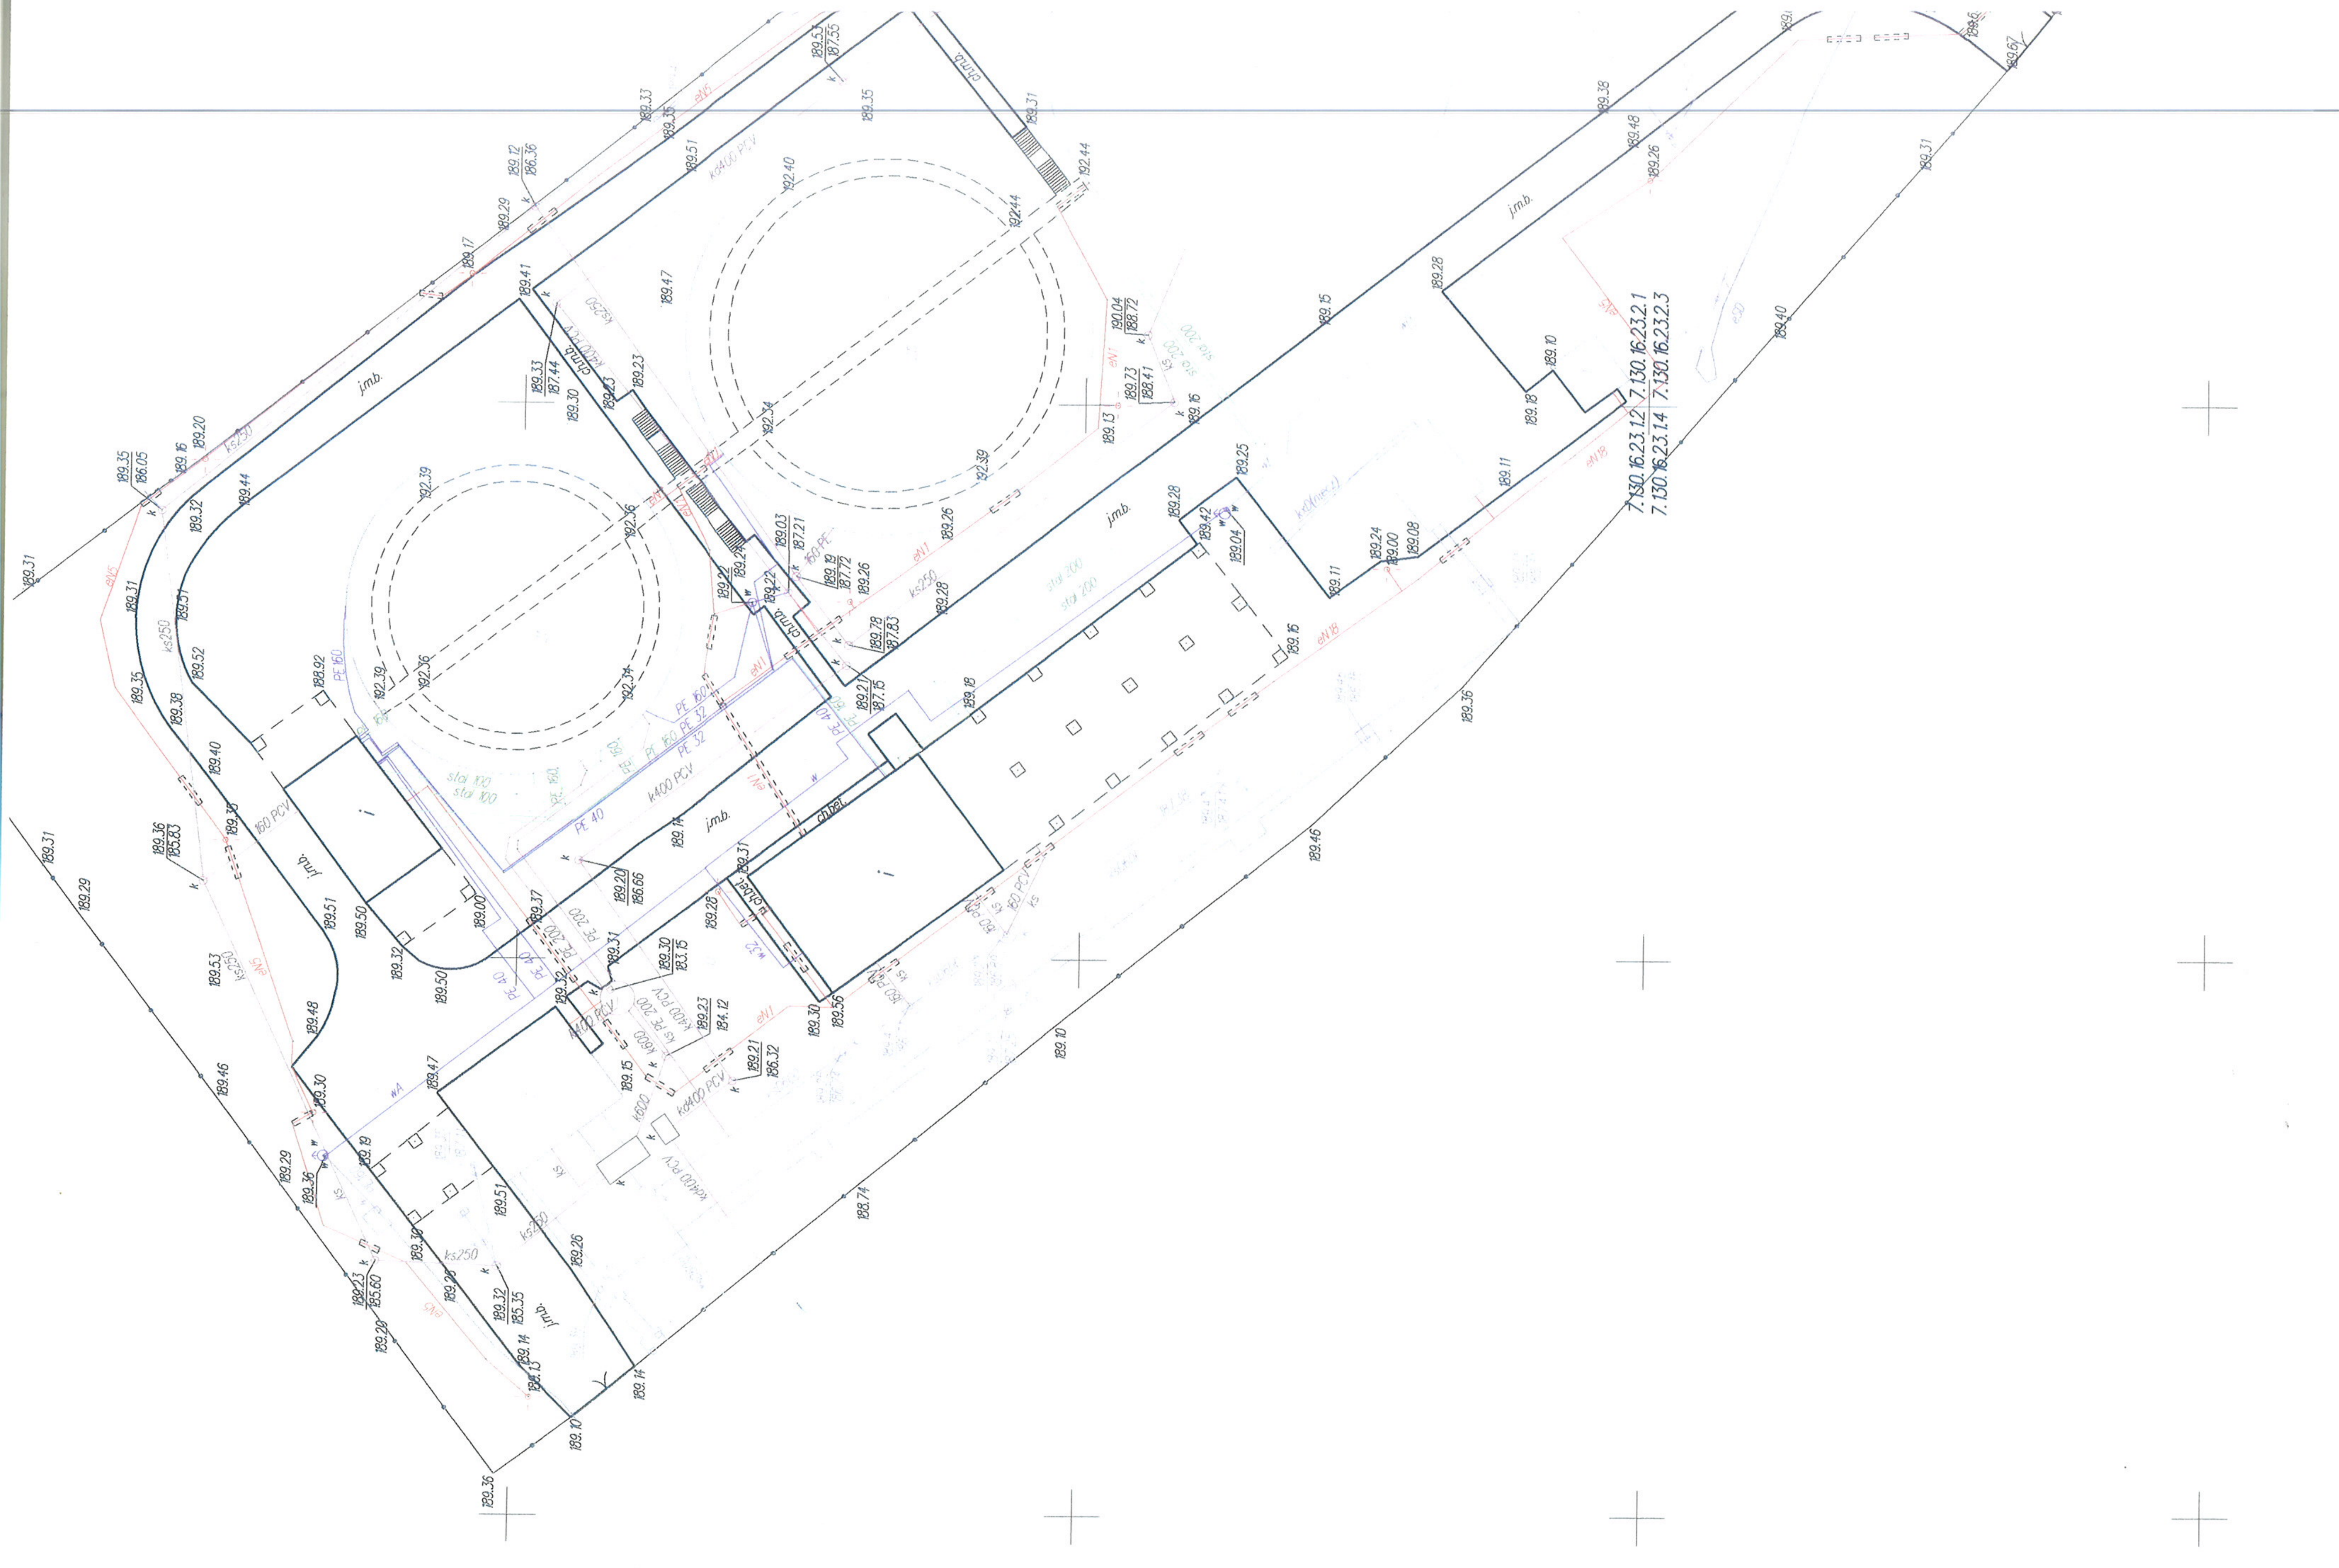
7.130.16.23.1.2
7.130.16.23.1.4
7.130.16.23.2.1
7.130.16.23.2.3
j.m.b.
ch.m.b.
ch.bet.
k400 PCV
kd400 PCV
160 PCV
ks250
stal 100
stal 200
PE 40
PE 160
PE 32
eN1
eN5
eN18