# MAPA DO CELÓW PROJEKTOWYCH

Gmina: Żołynia  Obiekt :Żołynia

Skala : 1:1000

Arkusz:165.421.182, 165.421.184

Mapa powstała z przeskalowania mapy zasadniczej
w skali 1:2000 do skali 1:1000
Poziom odniesienia - Kronsztadt "86"
Układ współrzędnych - "65"
Mapa aktualna w oznaczonym zakresie na dzień 28.09.2009 r

Nie wyklucza się istnienia w terenie
urządzeń podziemnych nie wykazanych
danych w instytucjach branżowych
oraz nie zgłoszonych do inwentaryzacji powykonawczych.

L.ks.rob. 199/2009


Pracownia Geodezyjna
"MAPA"
37-100 Łańcut, ul. Grunwaldzka 21
tel./fax 017/ 225 24 77 0603 133 589

Geodeta Roman Rosół
Uprawnienia GUGiK nr 6739
l.ks. rob. 199/09
podpis


STAROSTWO POWIATOWE
w ŁAŃCUCIE
37-100 ŁAŃCUT, ul.Mickiewicza 2
tel. 225-77-97 centrex 274

Sprawdzono z materiałami ZUDP w Łańcucie
wniesiono projektowane, uzgodnione lokalizacje
i trasy urządzeń podziemnych
(nie) występują tereny zmeliorowane
(nie) występują złoża surowców mineralnych
Łańcut, dnia 2009 r.

Z up. STAROSTY ŁAŃCUCKIEGO
mgr inż. Dorota PIEJKO
Zastępca Kierownika Referatu
Powiatowego Ośrodka Dokumentacji
Geodezyjnej i Kartograficznej

W-1
kąt=50°
R=25
T=11,66
B=2,58
Łk=21,82
i=5%

W-2
kąt=41°
R=100
T=37,39
B=6,71
Łk=71,56
i=2%

W-3
kąt=15°
R=140
T=18,43
B=1,21
Łk=36,64
i=2%

## LEGENDA

- brama wjazdowa z bramką wejściową
- maszty oświetleniowe
- sieć monitoringu wizyjnego
- kabel enn oświetlenia
- kabel enn zasilający
- kabel telefoniczny
- wodociąg
- drenaż
- zdrój uliczny
- 1 — szatnia
- 2 — budynek sanitarny
- 3 — kontener na odpady
- seperator

ZAKRES DRÓG I PARKINGÓW DO WYKONANIA

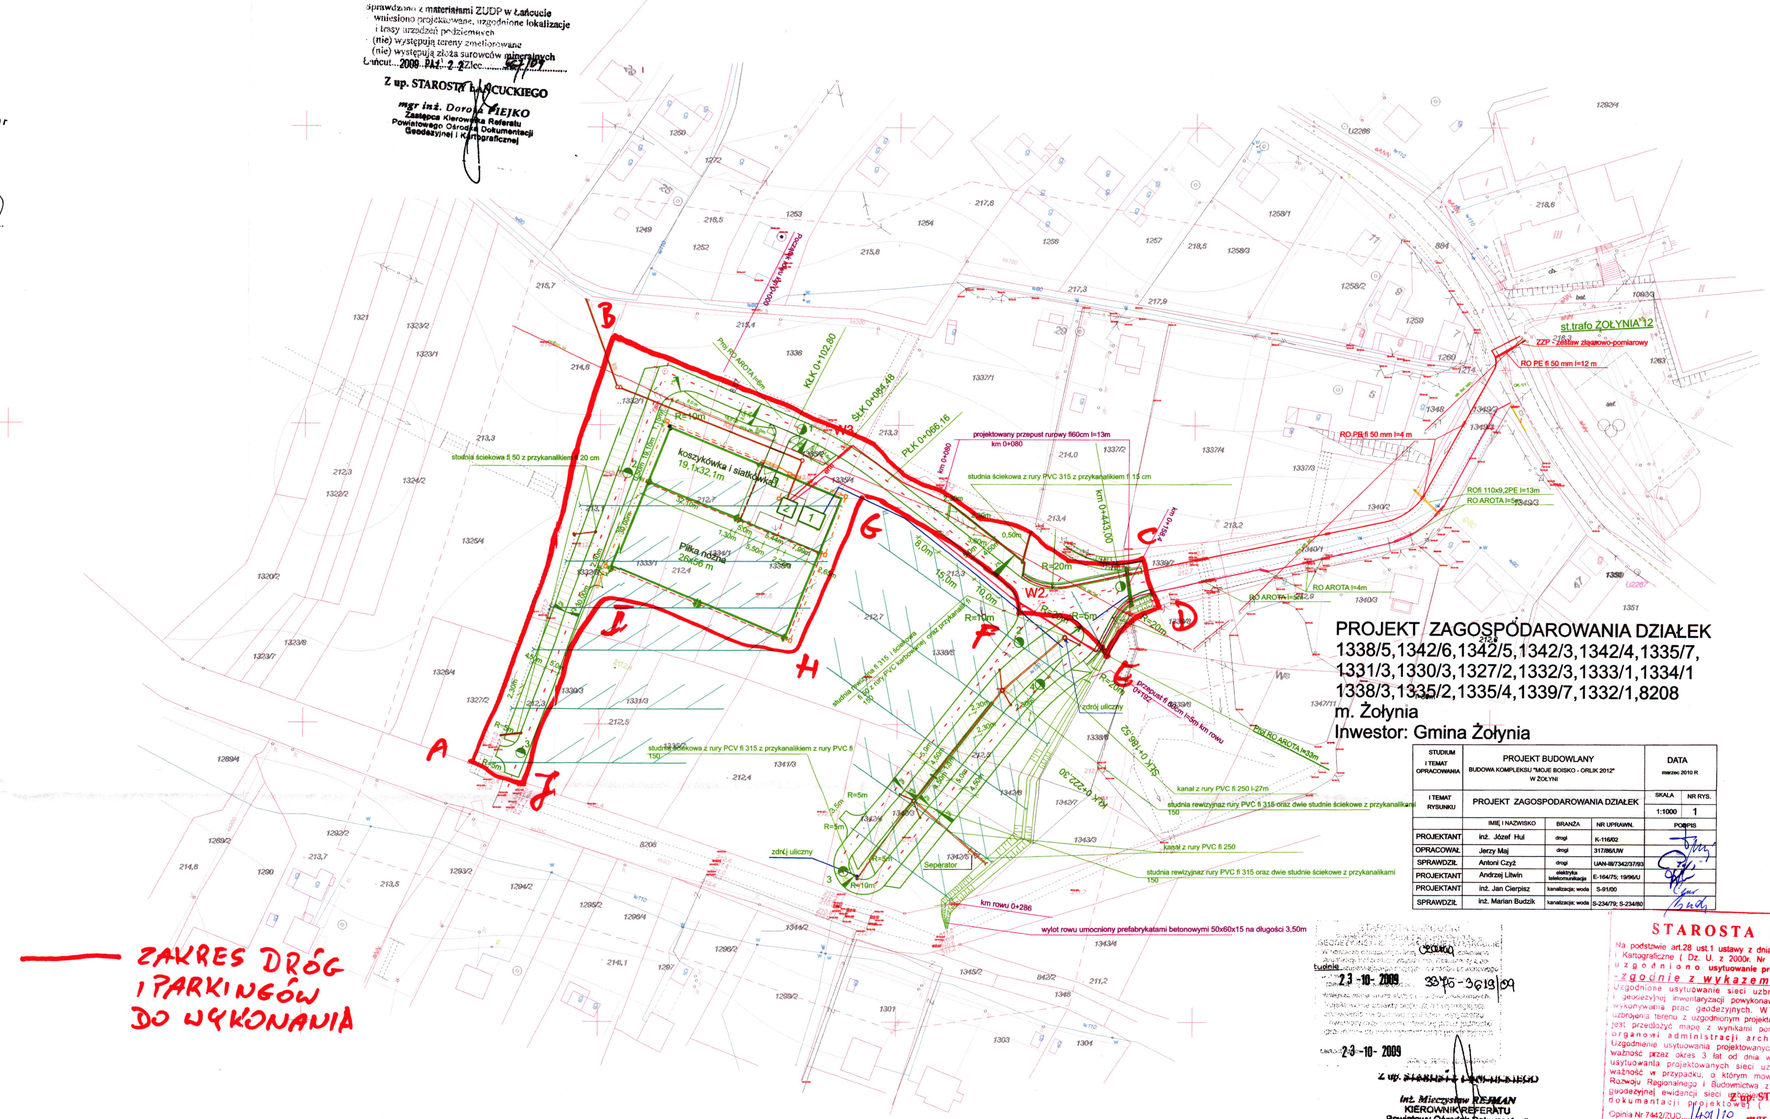


# PROJEKT ZAGOSPODAROWANIA DZIAŁEK

1338/5,1342/6,1342/5,1342/3,1342/4,1335/7,
1331/3,1330/3,1327/2,1332/3,1333/1,1334/1
1338/3,1335/2,1335/4,1339/7,1332/1,8208

m. Żołynia

Inwestor: Gmina Żołynia

| STUDIUM I TEMAT OPRACOWANIA | PROJEKT BUDOWLANY<br>BUDOWA KOMPLEKSU "NOWE BOISKO - ORLIK 2012" W ŻOŁYNI | | | DATA<br>marzec 2010 R |
|---|---|---|---|---|
| I TEMAT RYSUNKU | PROJEKT ZAGOSPODAROWANIA DZIAŁEK | | | SKALA 1:1000 / NR RYS. 1 |
| | IMIĘ I NAZWISKO | BRANŻA | NR UPRAWN. | PODPIS |
| PROJEKTANT | inż. Józef Hul | drogi | K-116/82 | |
| OPRACOWAŁ | Jerzy Maj | drogi | 317/86/LW | |
| SPRAWDZIŁ | Antoni Czyż | drogi | UAN-IM/3423/7/80 | |
| PROJEKTANT | Andrzej Litwin | elektryka telekomunikacja | E-164/75; 19/96/U | |
| PROJEKTANT | inż. Jan Cierpisz | kanalizacja; woda | S-91/00 | |
| SPRAWDZIŁ | inż. Marian Budzik | kanalizacja; woda | S-234/79; S-234/80 | |

STAROSTA ŁAŃCUCKI

Na podstawie art.28 ust.1 ustawy z dnia 17 maja 1989 r. - Prawo Geodezyjne i Kartograficzne ( Dz. U. z 2000r. Nr 100 poz. 1086 ) i Nr 120 poz. 1268 ) u z g o d n i e n o **usytuowanie projektowanych** sieci uzbrojenia terenu, **z g o d n i e z w y k a z e m p o d a n y m w o p i n i i** Uzgodnione usytuowanie sieci uzbrojenia terenu podlega wytyczeniu i geodezyjnej inwentaryzacji powykonawczej przez jednostki uprawnione do wykonywania prac geodezyjnych. W razie niezgodności realizacji sieci uzbrojenia terenu z uzgodnionym projektem inwestor **z o b o w i ą z a n y** jest przedłożyć mapę z wynikami pomiarów powykonawczych właściwemu **o r g a n o w i a d m i n i s t r a c j i a r c h i t e k t o n i c z n o - b u d o w l a n e j.** Uzgodnienie usytuowania projektowanych sieci uzbrojenia terenu zachowuje ważność przez okres 3 lat od dnia wydania opinii w sprawie uzgadniania usytuowania projektowanych sieci uzbrojenia terenu. Uzgodnienie traci ważność w przypadku, o którym mowa w § 13 rozporządzenia Ministra Rozwoju Regionalnego i Budownictwa z dnia 2 kwietnia 2001r. w sprawie geodezyjnej ewidencji sieci uzbrojenia terenu i kartograficznej dokumentacji projektowej ( Dz. U. Nr 38, poz. 455 )

Opinia Nr 7442/ZUD ... 401/10

Łańcut, dnia 2010 CZE 15

Z up. STAROSTY ŁAŃCUCKIEGO
mgr inż. Dorota PIEJKO
Zastępca Kierownika Referatu
Powiatowego Ośrodka Dokumentacji
Geodezyjnej i Kartograficznej

Uzgodnienie projektowanych sieci uzbrojenia terenu dotyczy wyłącznie zakresu objętego wnioskiem.

Łańcut, dnia 23-10-2009 33/10-3619/09

Z up. STAROSTY ŁAŃCUCKIEGO
inż. Mieczysław REMAN
KIEROWNIK REFERATU
Powiatowy Ośrodek Dokumentacji
Geodezyjnej i Kartograficznej

23-10-2009